

Wykaz Lamp z żarówkami sodowymi własność Gminy Aleksandrów Kujawki	
Obręb	4 x lampy Park Dworski Służewo zastosowane są: <b>(żarówki sodowe WLS-TC100W)</b> 7 x lamp lokalizacja przy dz. 24 zastosowane są: <b>(żarówki sodowe WLS-150W)</b> 29 x lamp podwójnych zastosowane są: <b>(20x żarówek zostało wymienionych na LED typu E40 36w w 2020r.)</b> a także <b>(żarówki sodowe WLS-TC100W)</b>
	40
Obręb	2 x lampy ul. Stanisława Lema zastosowane są: <b>(żarówki sodowe WLS-100W)</b> 14 x lamp ul. Adama Asnyka, Mundurowa, Wieszawy Szymborskiej zastosowane są: <b>(żarówki sodowe WLS-150W)</b> 7 x lamp ul. Witolda Gombrowicza, Franciszka Karpińskiego zastosowane są: <b>(żarówki sodowe WLS-150W)</b>
	23
Obręb	4 x lampy ul. Szlak Bursztynowy w stronę Ieńniczówki zastosowane są: <b>(żarówki sodowe WLS-150W)</b> 3 x lampy droga leśna w stronę autostrady zastosowane są: <b>(żarówki sodowe WLS-150W)</b> 2 x lampy ul. Szlak Bursztynowy zastosowane są: <b>(żarówki sodowe WLS-150W)</b>
	9
Obręb	1 x lampy droga Gminna 349/31 zastosowane są: <b>(żarówki sodowe WLS-150W)</b>
	1
Obręb	1 x lampy droga Gminna przy posesji Opoki 44 zastosowana jest: <b>(żarówka sodowa WLS-150W)</b>
	1
Obręb	7 x lamp ul. Osiedlowa zastosowane są: <b>(żarówki sodowe WLS-150W)</b>
	7
Obręb	4 x lampy droga Gminna zastosowane są: <b>(żarówki sodowe WLS-150W)</b> 1 x lampy przy posesji nr. 26, droga powiatowa NR 2530C zastosowane są: <b>(żarówki sodowe WLS-150W)</b>
Obręb	1 x lampy przy posesji nr. 27 zastosowane są: <b>(żarówki sodowe WLS-150W)</b>
Obręb	22 x lampy droga wewnętrzna na osiedlu zastosowane są: <b>(żarówki sodowe WLS-100W)</b>
	28
Obręb	23 x lampy ul. Krokusowa, Okrężna, Sosnowa zastosowane są: <b>(żarówki sodowe WLS-150W)</b> 5 x lampy droga Gminna dz. 124/18, a także ul. Świerkowa zastosowane są: <b>(żarówki sodowe WLS-150W)</b>
	28
Obręb	3 x lampy ul. Akcyjowa zastosowane są: <b>(żarówki sodowe WLS-150W)</b> 8 x lamp ul. Liliowa zastosowane są: <b>(żarówki sodowe WLS-150W)</b> 9 x lamp ul. Krokusowa zastosowane są: <b>(żarówki sodowe WLS-150W)</b> 9 x lamp ul. Konwaliowa zastosowane są: <b>(żarówki sodowe WLS-150W)</b>
	29
Obręb	22 x lampy Bulwary nad jeziorem w Ostrowąsie zastosowane są: <b>(8 szt. żarówek LED o mocy 15W)</b> a także <b>(14 szt. metalo halogeny o mocy 80W)</b>
	22

łącznie ilość lamp 188

Obręb	Służewo	<p>4 x lampy Park Dworski Służewo zastosowane są: <b>(żarówki sodowe WLS-TC100W)</b></p> <p>7 x lamp lokalizacja przy dz. 24 zastosowane są: <b>(żarówki sodowe WLS-150W)</b></p> <p>29 x lamp podwójnych zastosowane są: <b>(20x żarówek zostało wymienionych na LED typu E40 36w w 2020r.)</b> a także <b>(żarówki sodowe WLS-TC100W)</b></p>
-------	---------	---


4 szt. lamp sodowych w miejscowości  
Stutkowo, Parki Dworskie

Województwo: kujawsko-pomorskie  
28-435/2  
Powiat: aleksandrowski  
Jednostka ewidencyjna: Gmina Aleksandrów Kujawski  
Obręb: SŁUŻEWO

Wyrys z mapy  
Skala 1:500

28-310/N

28-436

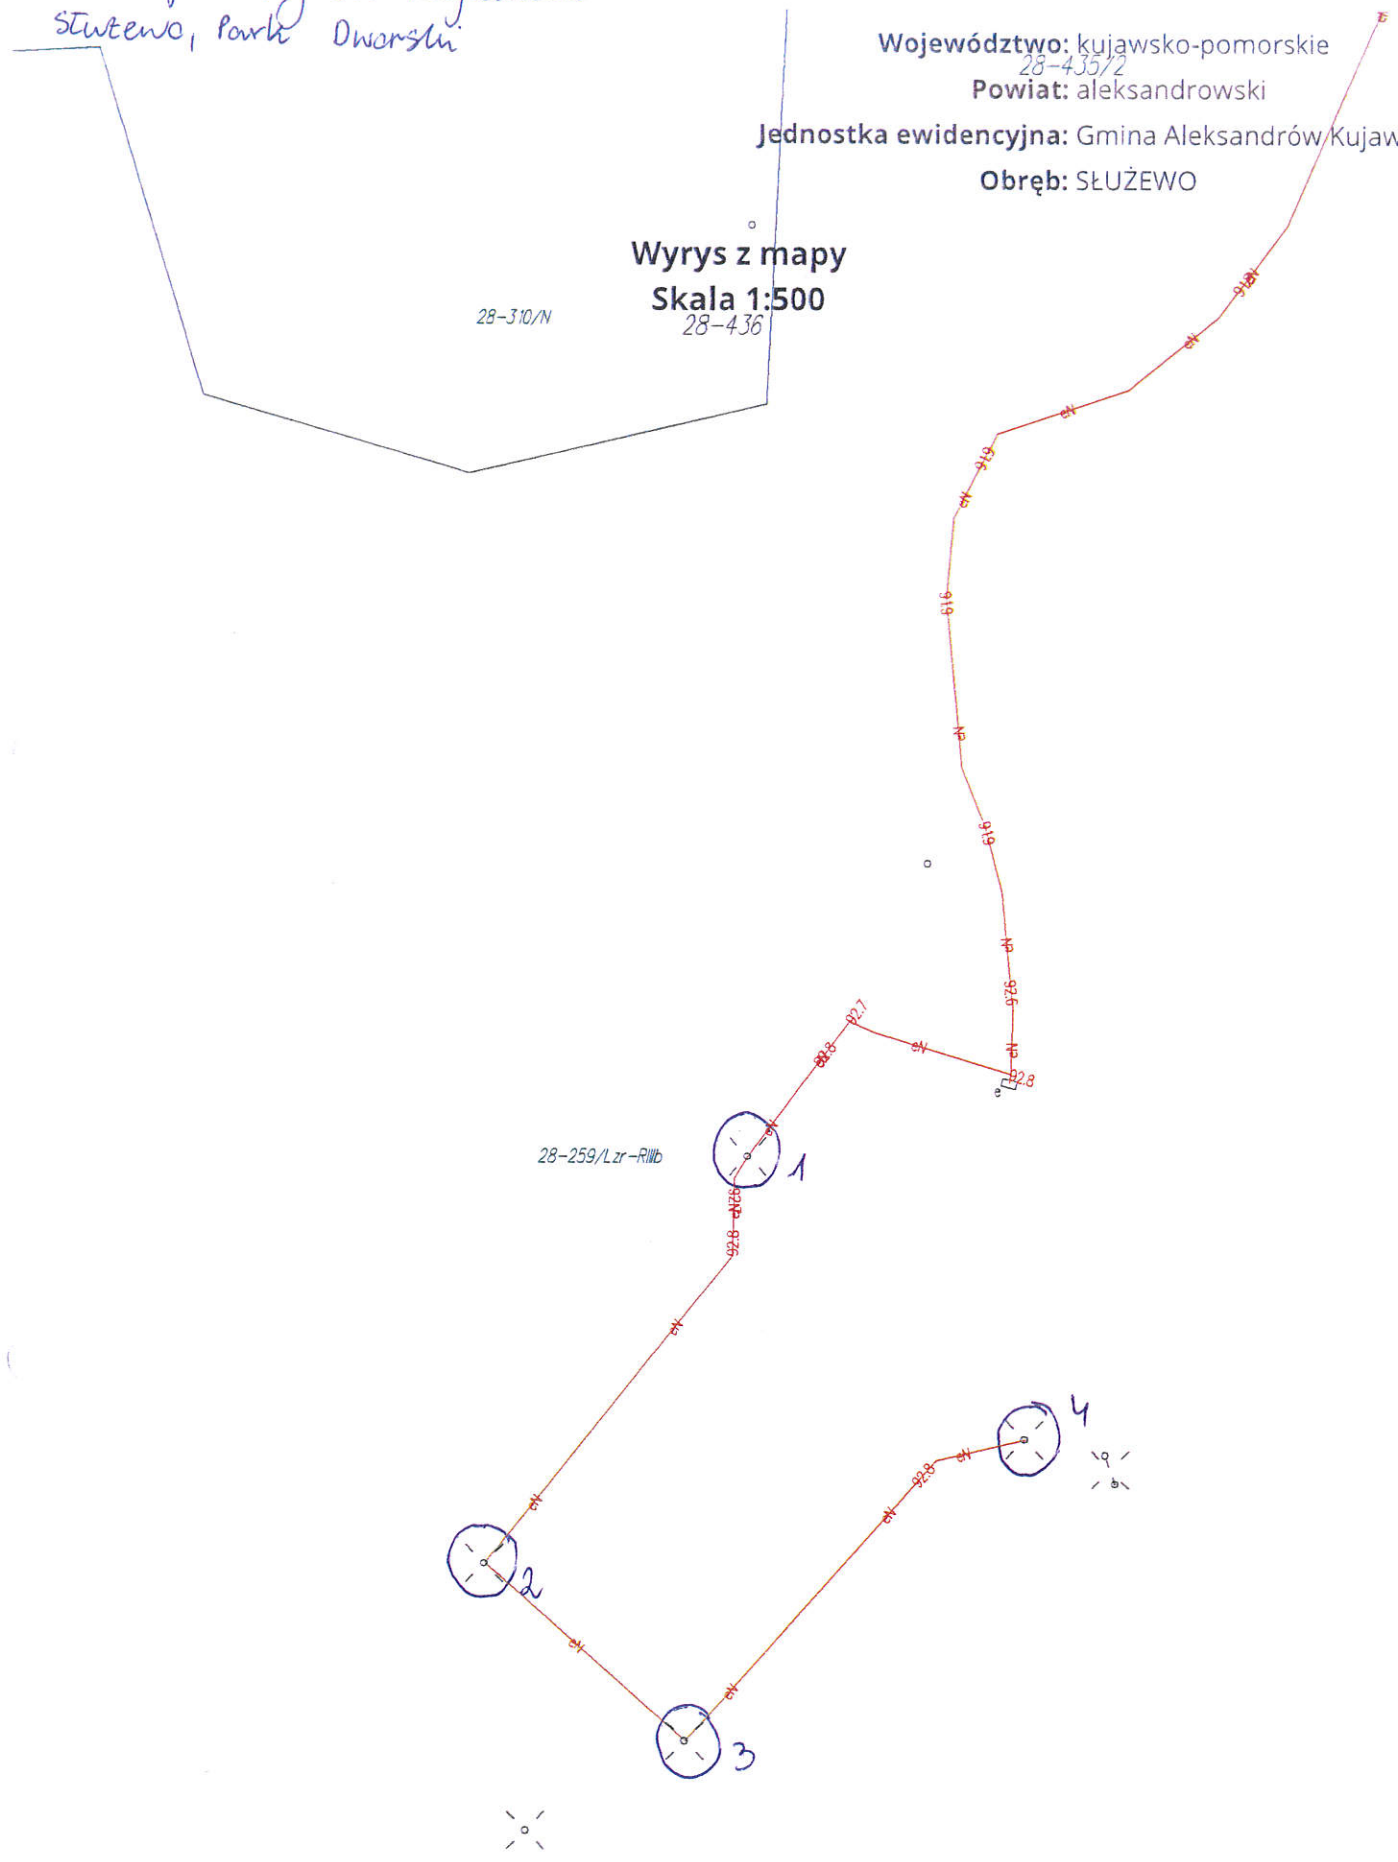

Cel wydruku: Lamy Sodowe

Wydruk sporządził(a): Szymon Brzeziński, dnia: 25.11.2021 r.


~~28-259/16~~




29 str. lamp sodowych w miejscowości  
Stutkowo, Bulwary wokół jeziora

Wyrzys z mapy  
Skala 1:1000

Województwo: kujawsko-pomorskie  
Powiat: aleksandrowski  
Jednostka ewidencyjna: Gmina Aleksandrów Kujawski  
Obręb: SŁUŻEWO

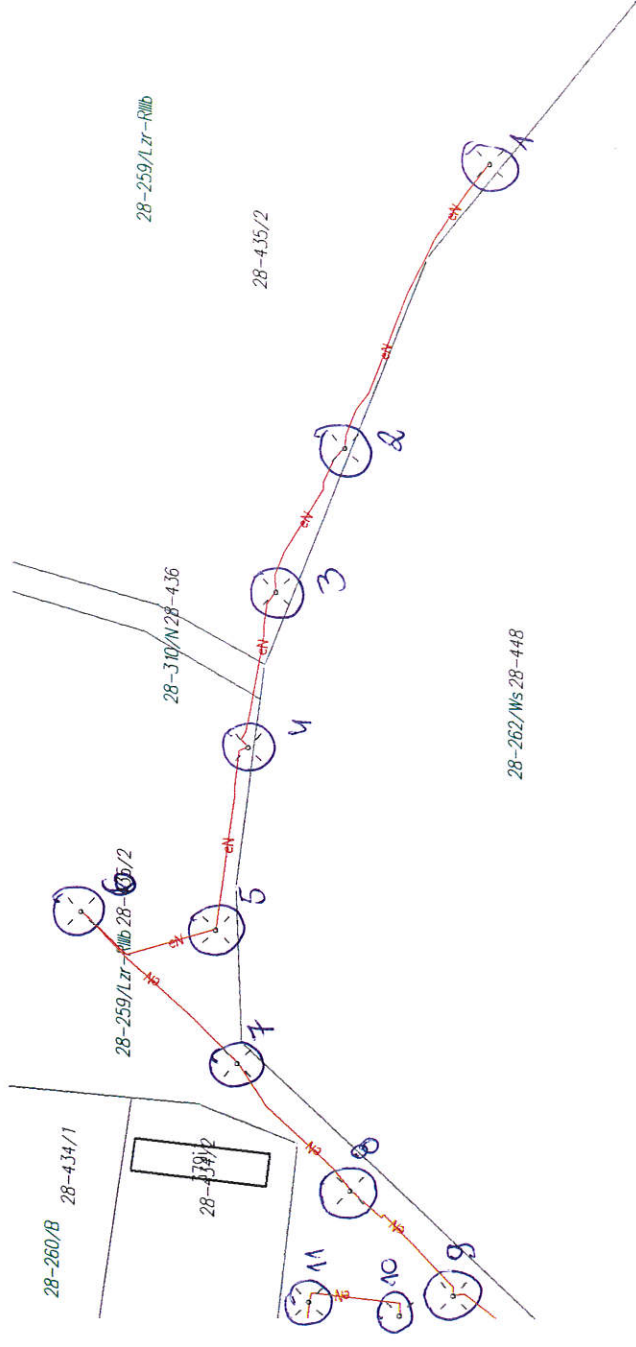

Cel wydruku: Lampy Sodowe  
Wydruk sporządził(a): Szymon Brzeziński, dnia: 25.11.2021 r.

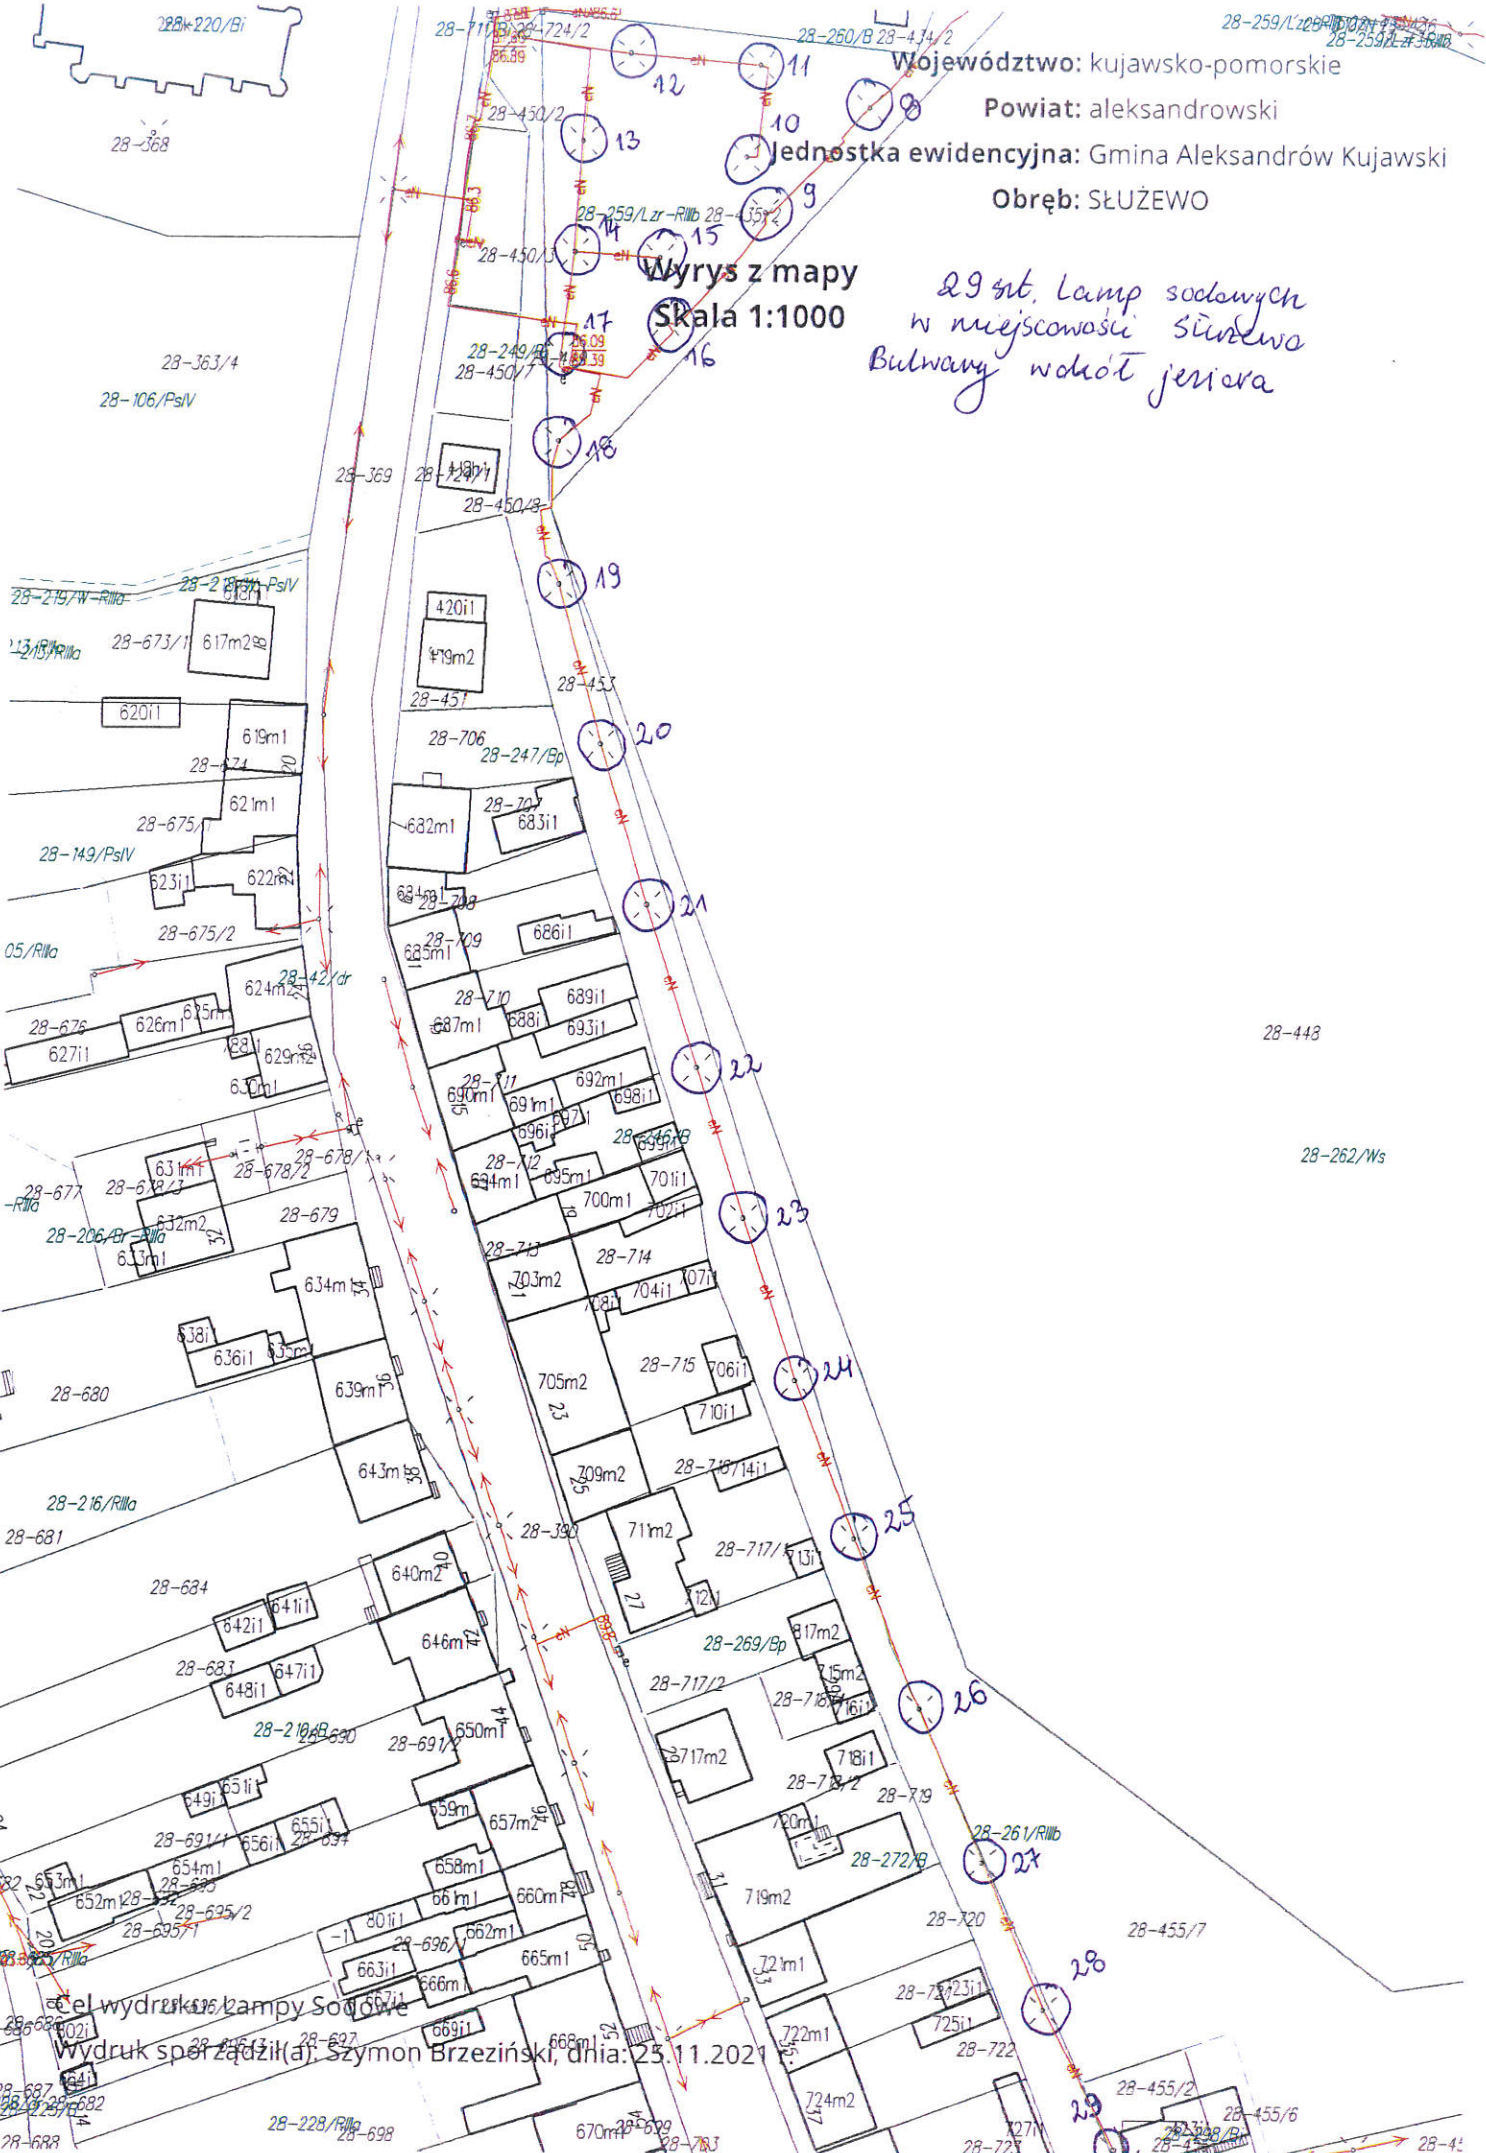

28-259/L/206/R/021/7-30/36  
28-259/L/2-30/R/0

Województwo: kujawsko-pomorskie  
Powiat: aleksandrowski  
Jednostka ewidencyjna: Gmina Aleksandrów Kujawski  
Obręb: SŁUŻEWO

Wyrzys z mapy  
Skala 1:1000

29 szt. Lamp sodowych  
w miejscowości Słudawa  
Bulwary wokół jeziora

28-448

28-262/Ws


Wydruk sporządził(a): Szymon Brzeziński, dnia: 25.11.2021

28-688  
28-687  
28-686  
28-1

Obręb	Rudunki	<p>2 x lampy ul. Stanisława Lema zastosowane są: <b>(żarówki sodowe WLS-100W)</b></p> <p>14 x lamp ul. Adama Asnyka, Mundurowa, Wiesławy Szymborskiej zastosowane są: <b>(żarówki sodowe WLS-150W)</b></p> <p>7 x lamp ul. Witolda Gombrowicza, Franciszka Karpińskiego zastosowane są: <b>(żarówki sodowe WLS-150W)</b></p>
-------	---------	--

16 str. Lamp sodowych w miejscowości  
Rudunki ul. Stanisława Lema  
ul. Mundurona  
ul. Wistawy Szymborskiej  
ul. Adama Asnyka

Województwo: kujawsko-pomorskie  
Powiat: aleksandrowski  
Jednostka ewidencyjna: Gmina Aleksandrów Kujawski  
Obręb: RUDUNKI

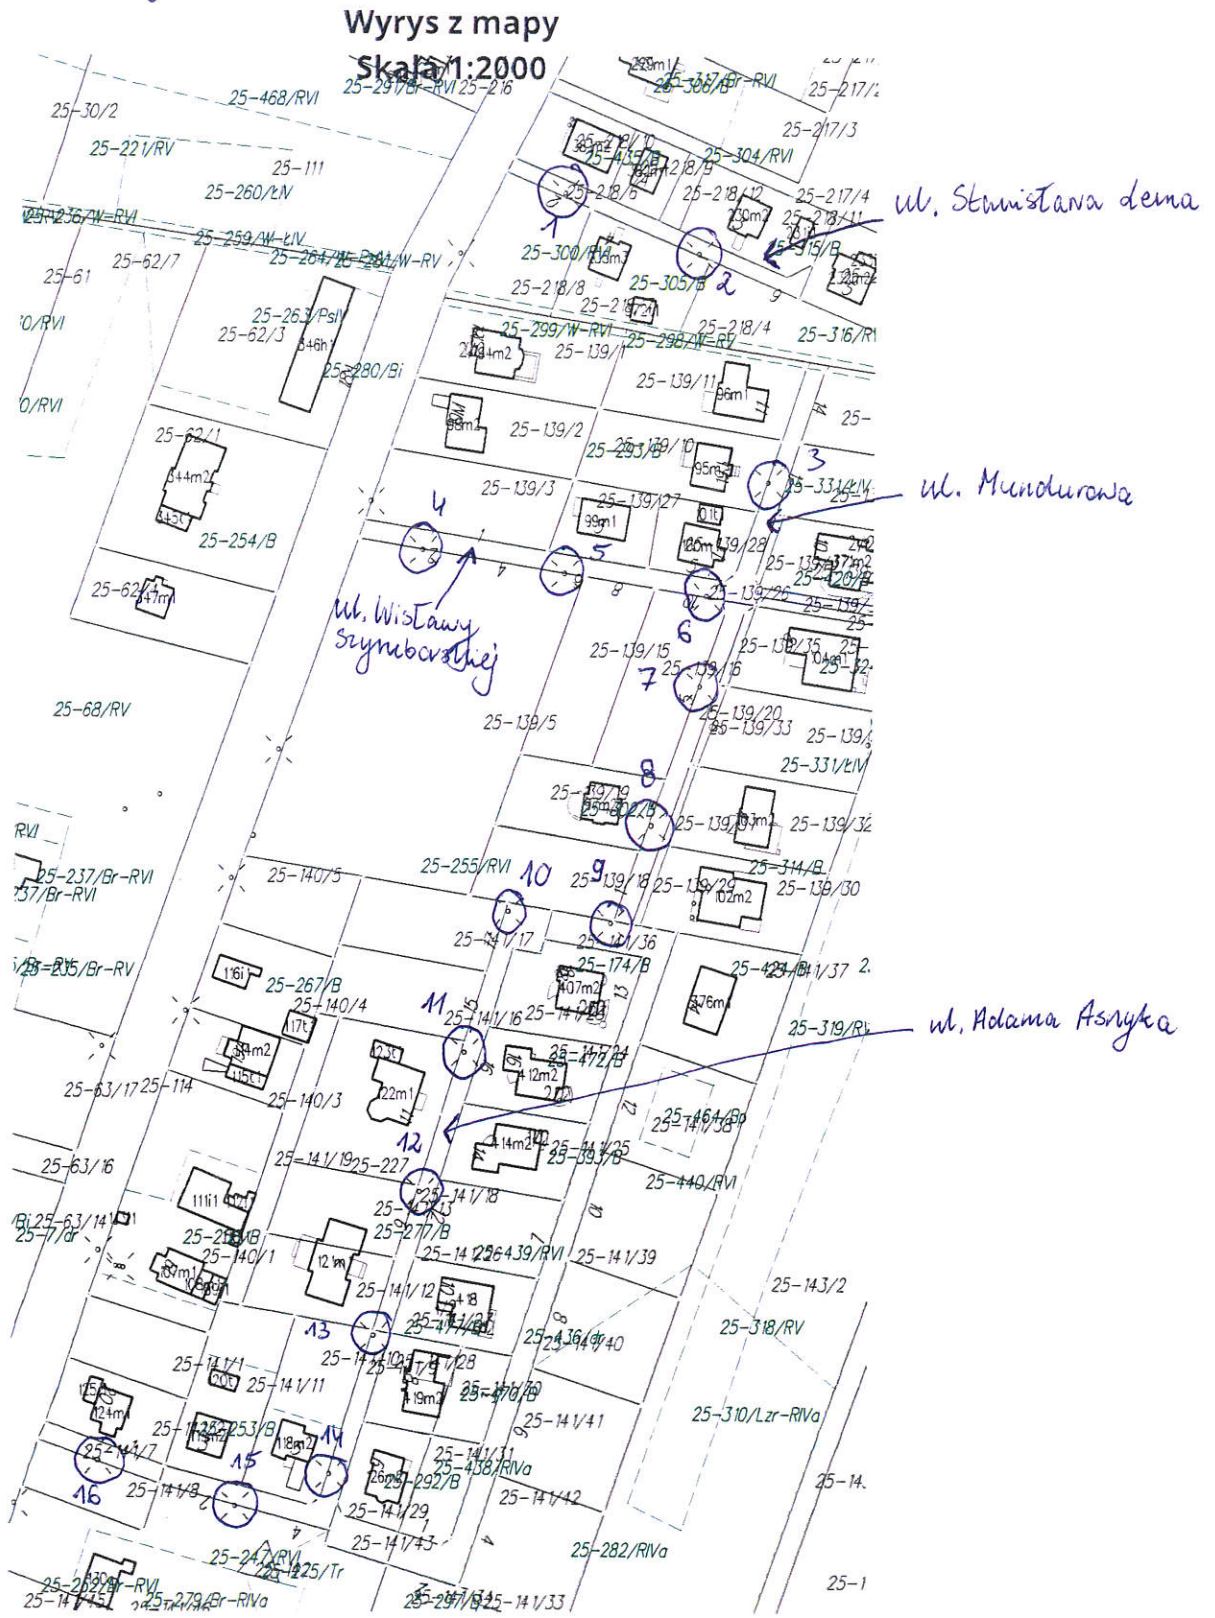

Cel wydruku: Lampy Sodowe

Wydruk sporządził(a): Szymon Brzeziński, dnia: 25.11.2021 r.



7 szt. lamp sodowych w miejscowości  
Rudunki ul. Franciszka Karpińskiego  
ul. Witolda Gombrowicza


Województwo: kujawsko-pomorskie

Powiat: aleksandrowski

Jednostka ewidencyjna: Gmina Aleksandrów Kujawski

Obręb: RUDUNKI

Wyrys z mapy  
Skala 1:500

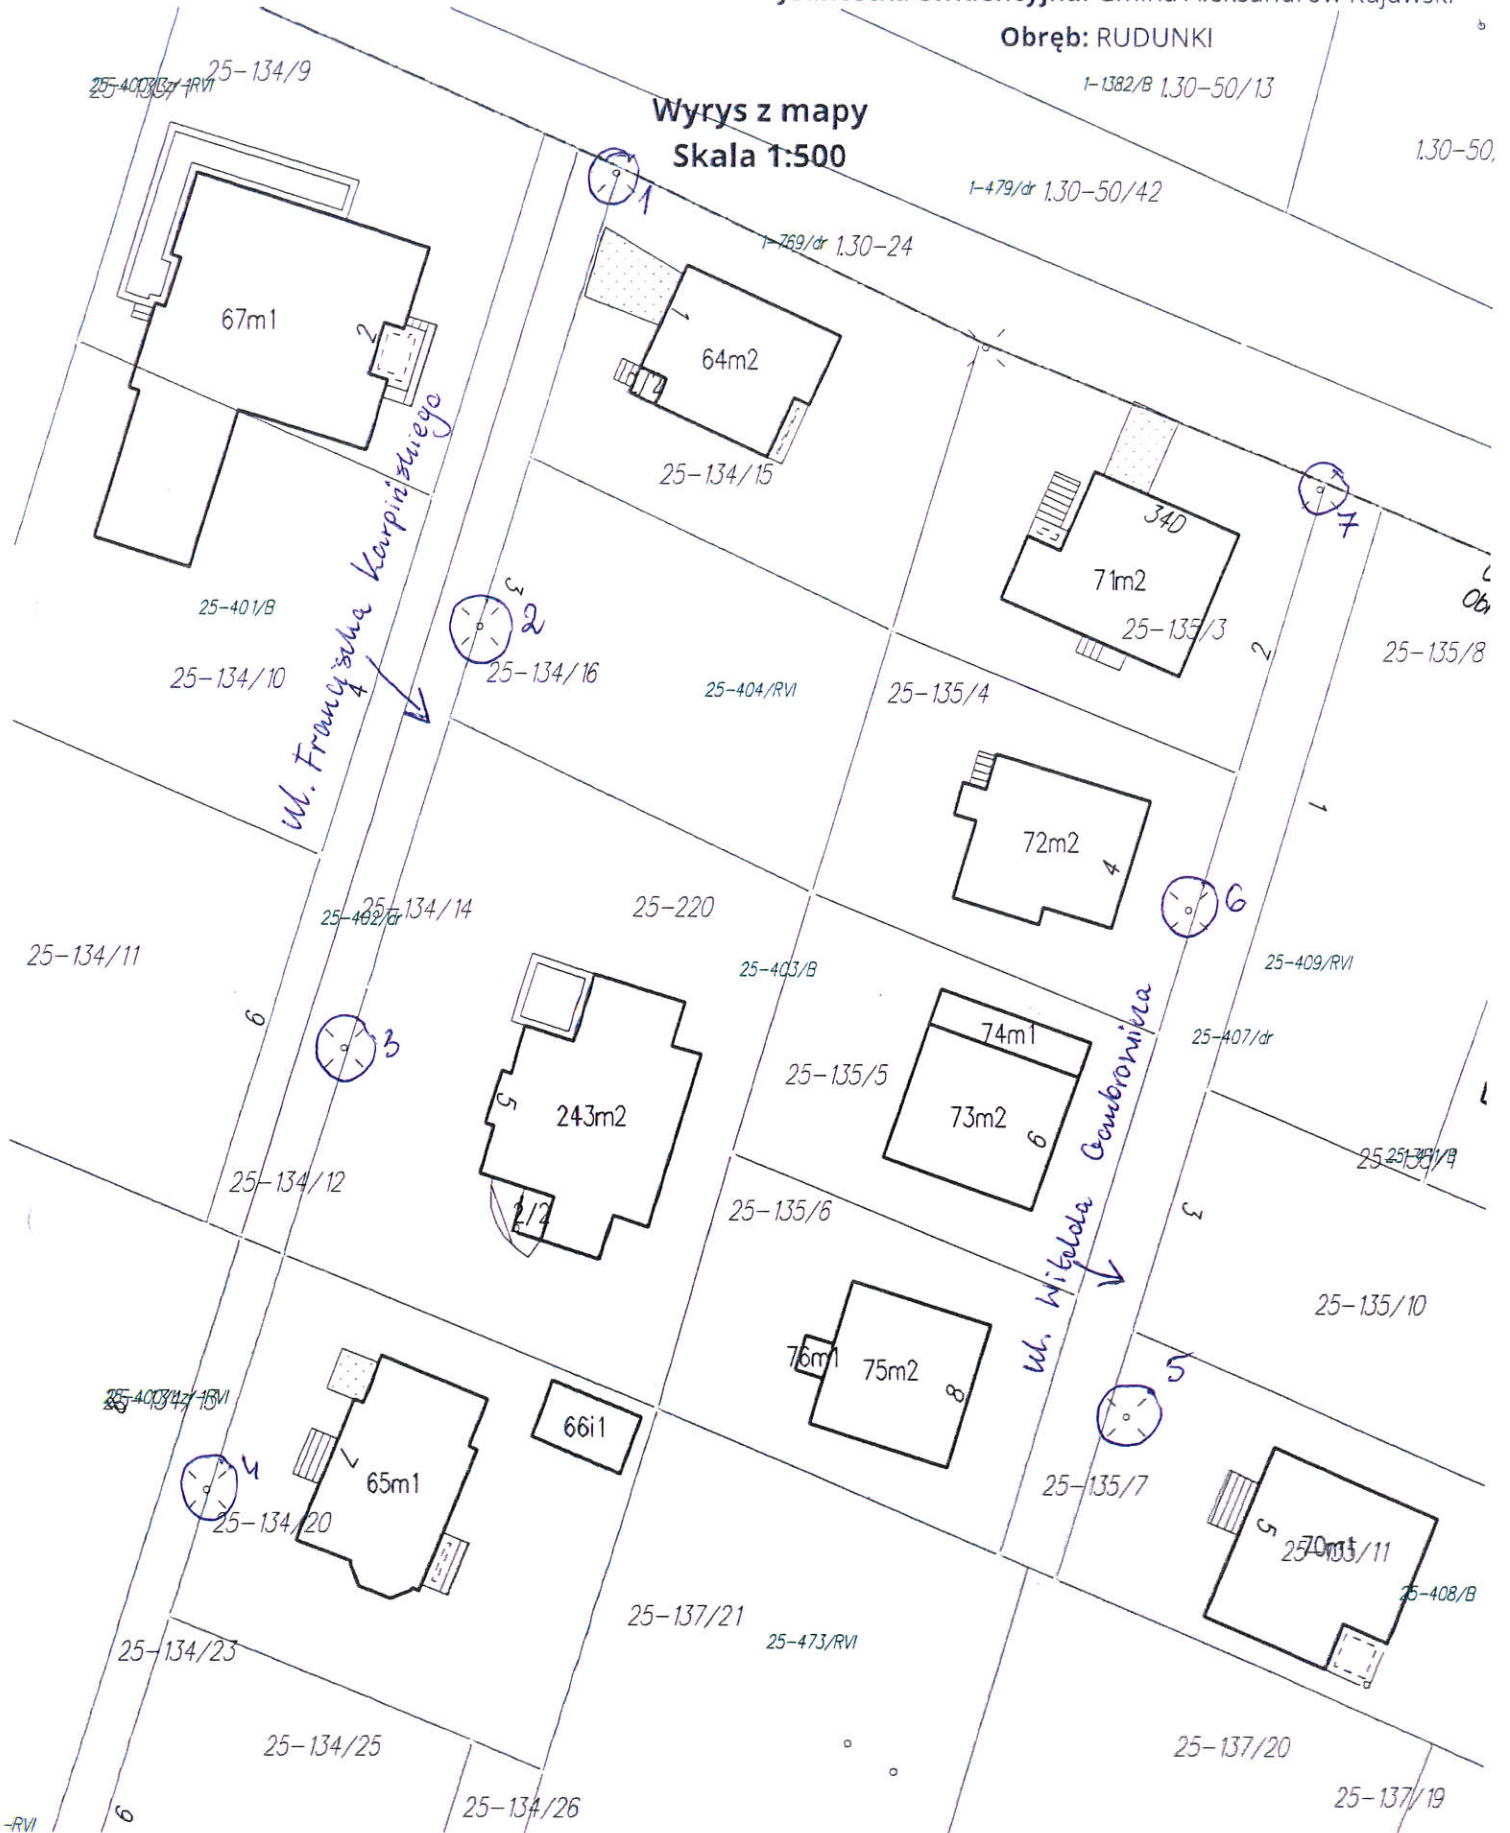

Cel wydruku: Lamy Sodowe


Wydruk sporządził(a): Szymon Brzeziński, dnia: 25.11.2021 r.

Obręb	Otłoczyn	<p>4 x lampy ul. Szlak Bursztynowy w stronę leśniczówki zastosowane są: <b>(żarówki sodowe WLS-150W)</b></p> <p>3 x lampy droga leśna w stronę autostrady zastosowane są: <b>(żarówki sodowe WLS-150W)</b></p> <p>2 x lampy ul. Szlak Bursztynowy zastosowane są: <b>(żarówki sodowe WLS-150W)</b></p>
-------	----------	--

4 szt. lamp sodowych w miejscowości  
Otłoczyn, ul. Szlak Bursztynowy  
w stronę Leśniczówki za  
Kobiciem

Województwo: kujawsko-pomorskie  
Powiat: aleksandrowski  
Jednostka ewidencyjna: Gmina Aleksandrów Kujawski  
Obręb: OTŁOCZYN

Wyrys z mapy  
Skala 1:1000

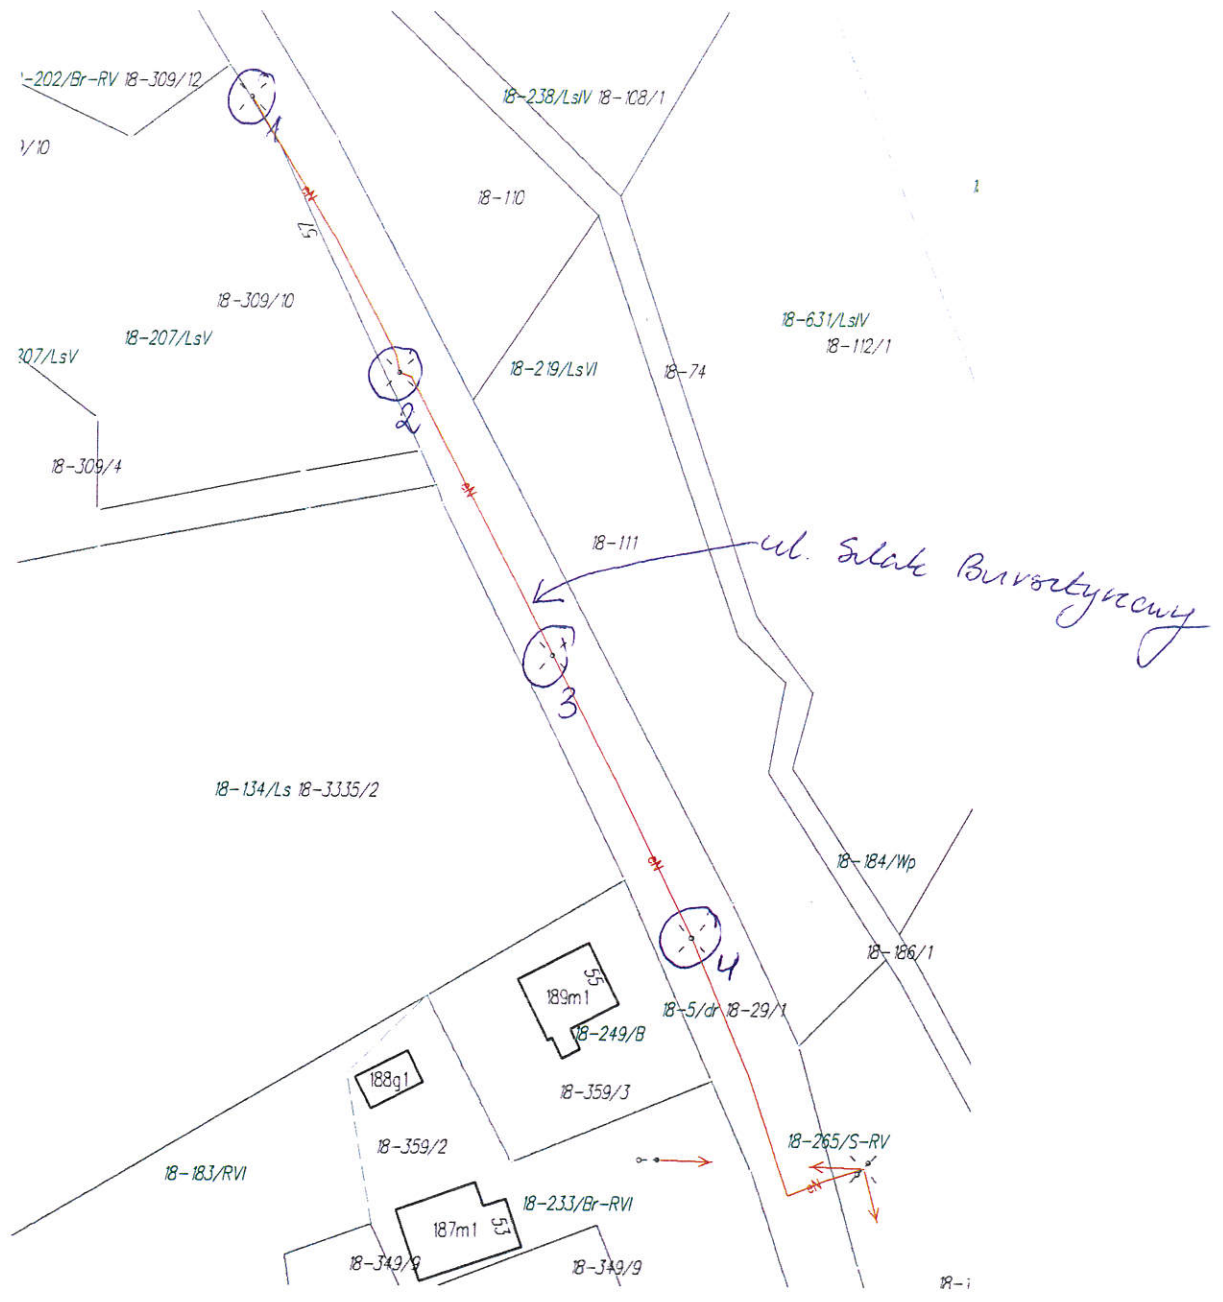

3 szt. lamp sodowych  
w miejscowości OTŁOCZYN, ul. deśna

Województwo: kujawsko-pomorskie


Powiat: aleksandrowski

Jednostka ewidencyjna: Gmina Aleksandrów Kujawski

Obręb: OTŁOCZYN

Wyrys z mapy

Skala 1:1000

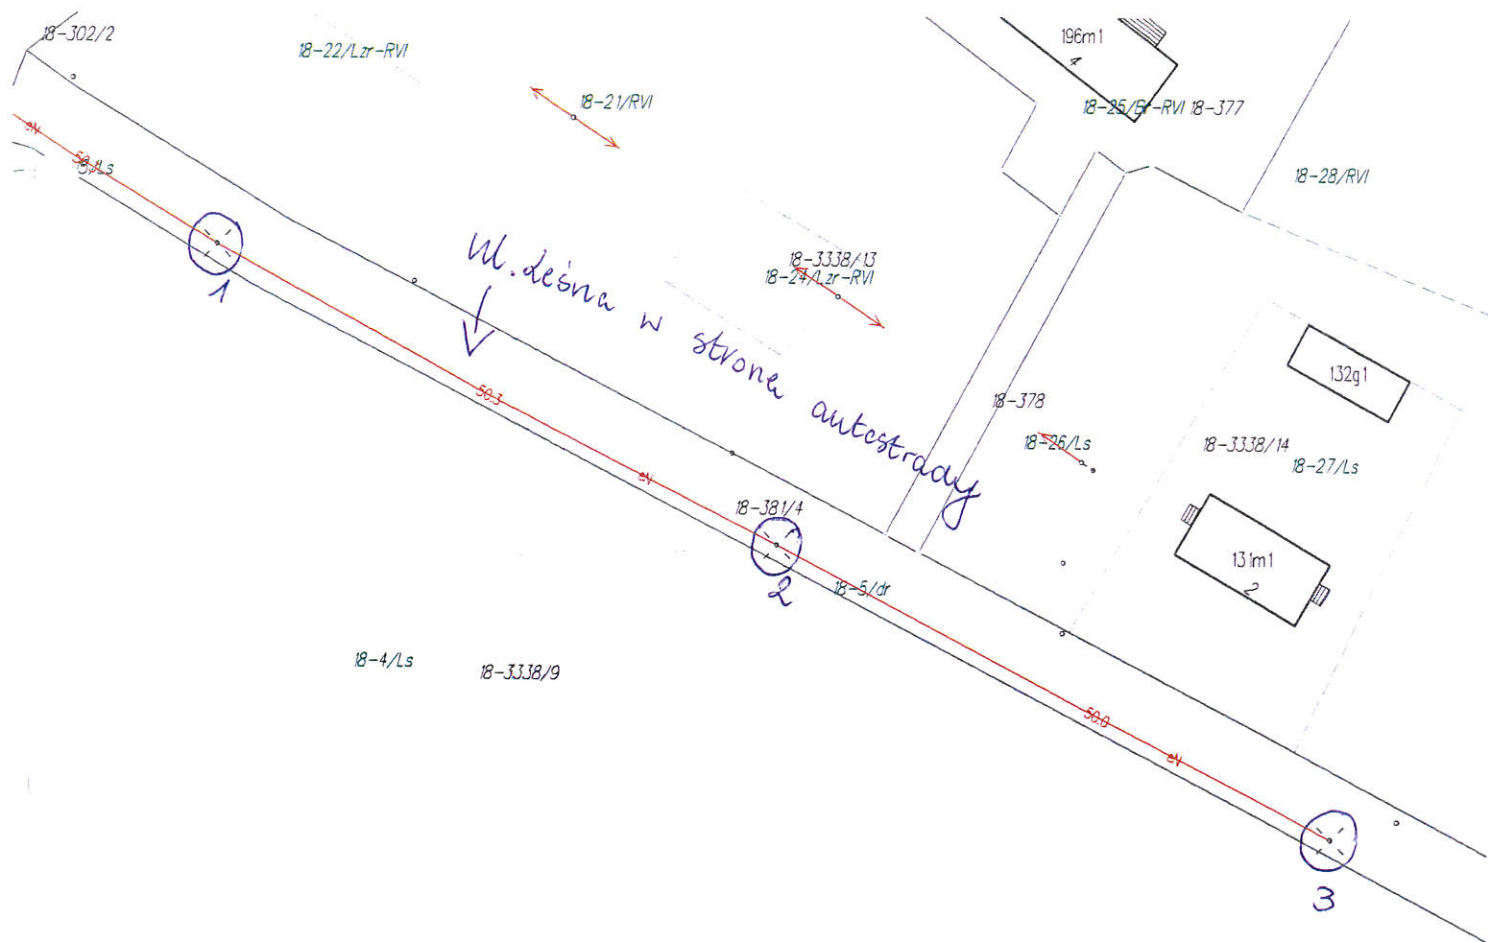

Cel wydruku: Lampy Sodowe

Wydruk sporządził(a): Szymon Brzeziński, dnia: 25.11.2021 r.

2 szt. lamp sodowych  
w miejscowości Otłoczyn, ul. Siłach Bursztynowy

Województwo: kujawsko-pomorskie

Powiat: aleksandrowski

Jednostka ewidencyjna: Gmina Aleksandrów Kujawski

Obręb: OTŁOCZYN

Wrys z mapy  
Skala 1:500




Cel wydruku: Lampy Sodowe

Wydruk sporządził(a): Szymon Brzeziński, dnia: 25.11.2021 r.

Obręb	Wotuszewo	1 x lampa droga Gminna 349/31 zastosowane są: <b>(żarówki sodowe WLS-150W)</b>
-------	-----------	--

31-337/13

1 szt. lamp sodowych miejscowość  
Wotuszewo  
2 szt. lamp ledowych miejscowość  
Wotuszewo

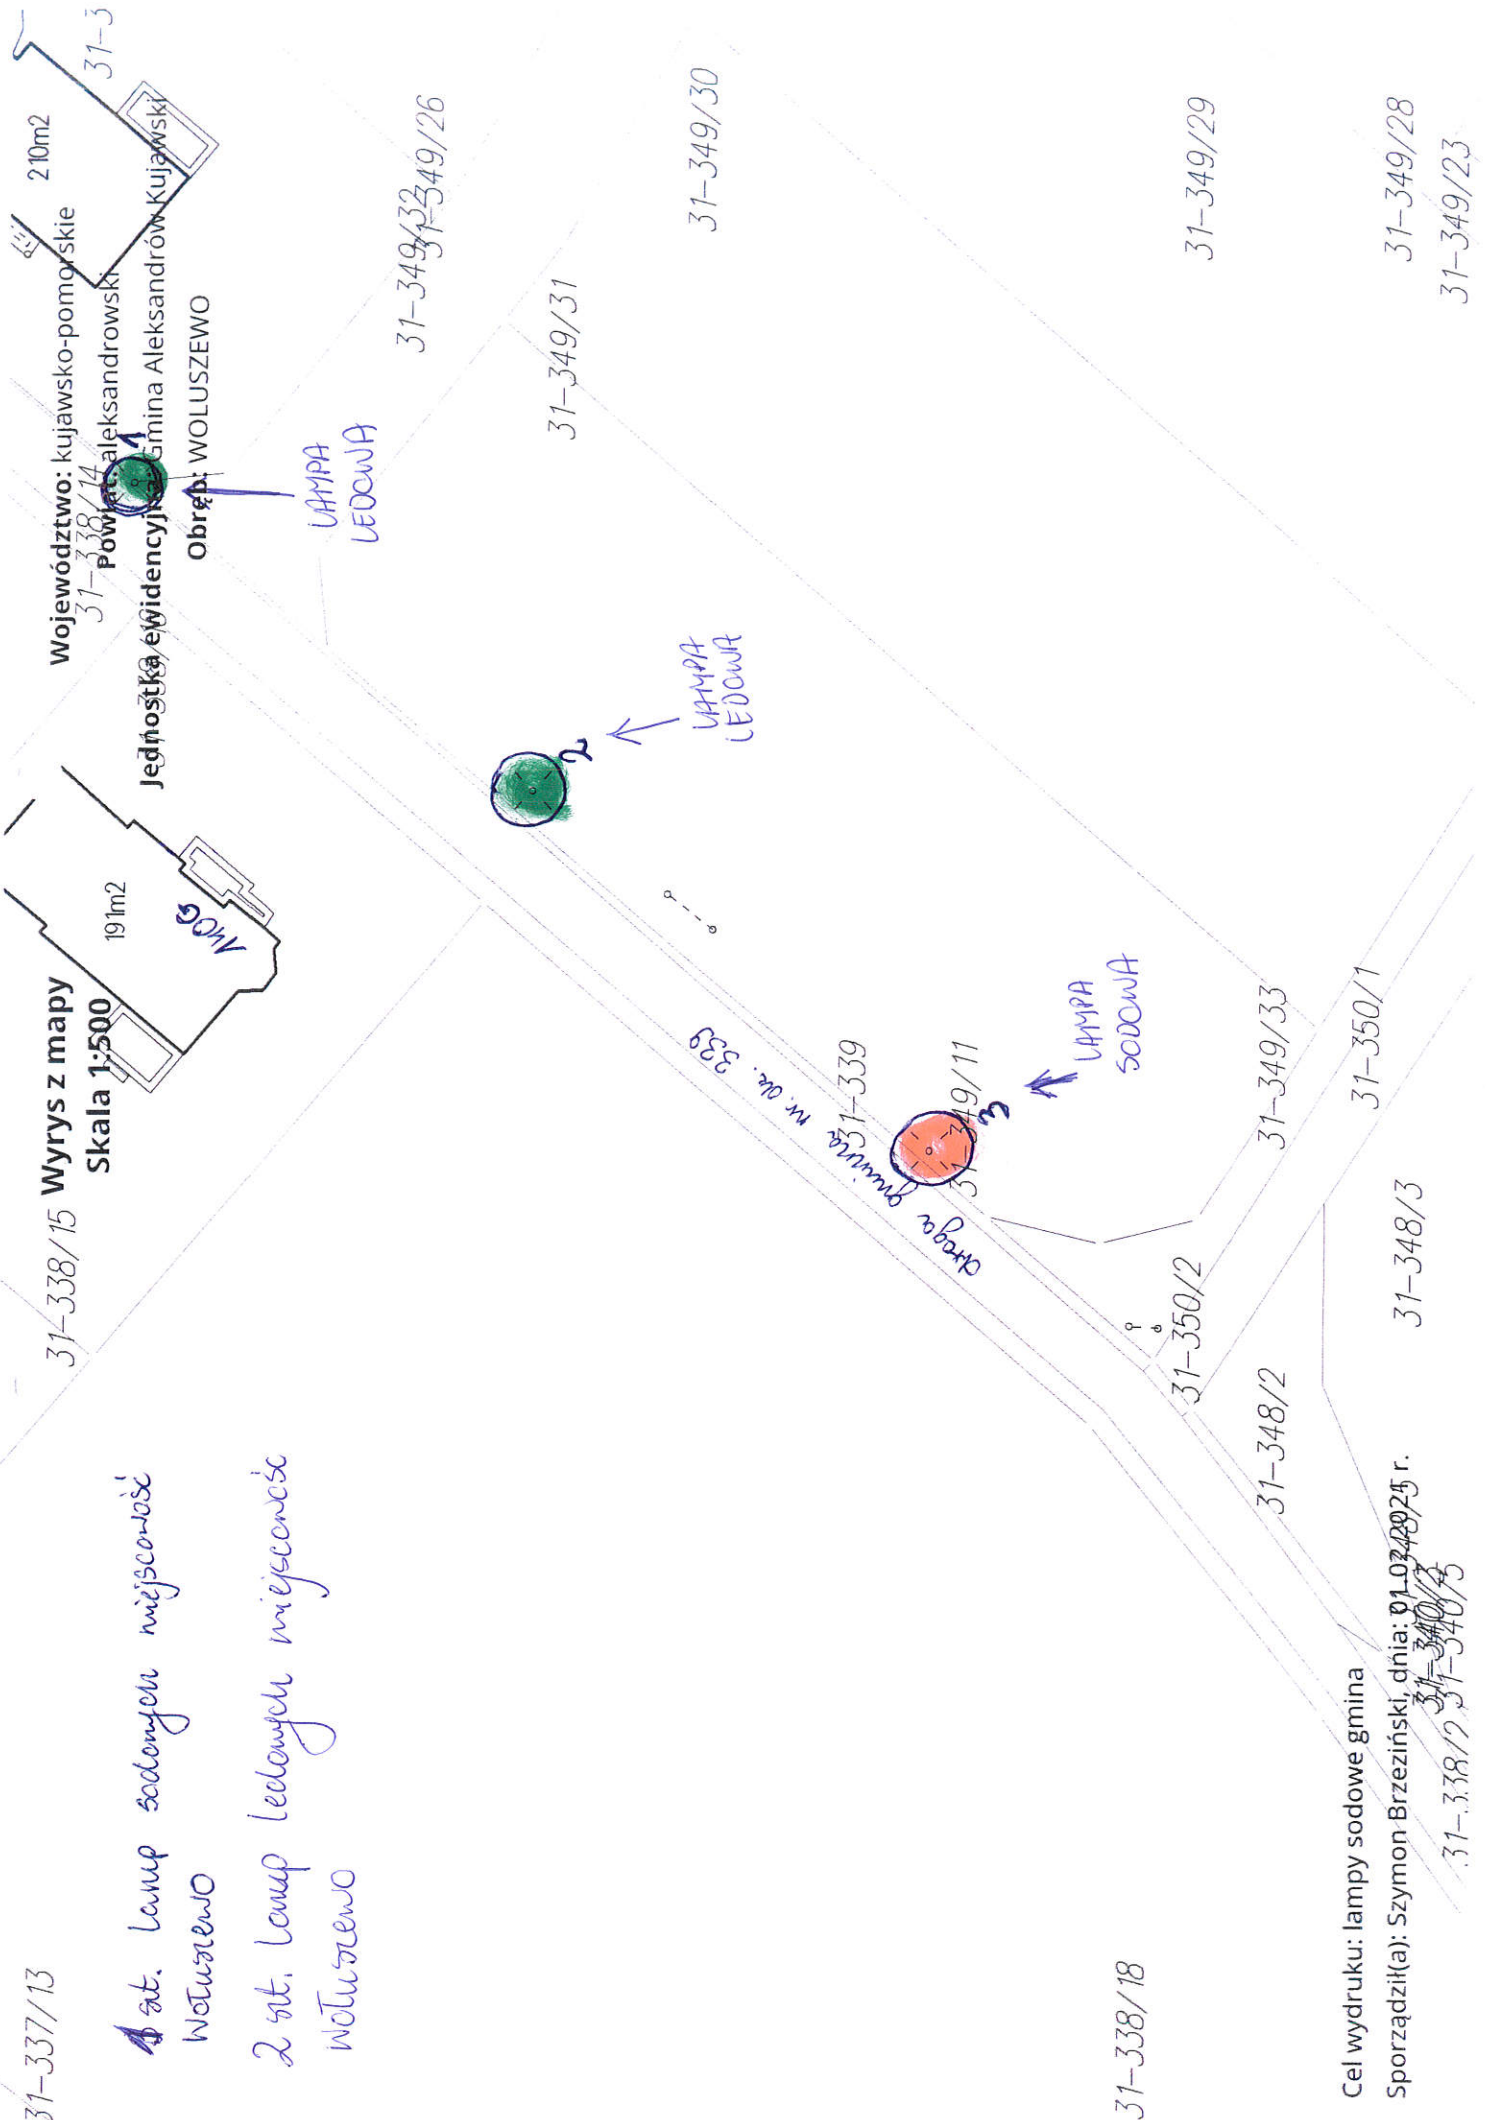

31-338/18

Cel wydruku: lampy sodowe gmina  
Sporządził(a): Szymon Brzeziński, dnia: 01.02.2025 r.  
~~31-340/3~~  
31-338/12 31-340/3

Obręb	Opoki	1 x lampa droga Gminna przy posesji Opoki 44 zastosowana jest: <b>(żarówka sodowa WLS-150W)</b>
-------	-------	---



1 szt. lampy sodowej miejscowość  
Opoki

Wyrzys z mapy  
Skala 1:500  
14-6

14-146/R/10a

Województwo: kujawsko-pomorskie  
Powiat: aleksandrowski

Jednostka ewidencyjna: Gmina Aleksandrów Kujawski

Obręb: OPOKI

Chłoga gminna  
dz. 16

14-84/R/1  
14-7

Chłoga gminna  
dz. 20

Opoki 144

14-143/Bf-R/1

124g1

123m1  
1/4

125g1

14-16

14-20

14-140/R/1

14-27

14-88/R/14-17/2



14-39/d/1

Chłoga gminna  
dz. 35

14-34

14-35

14-122/R/14-210/1

14-146/R/10a

Cel wydruku: Lampy sodowe  
Wydruk sporządził(a): Szymon Brzeziński, dnia: 24.11.2021 r.

Obręb	Stawki	7 x lamp ul. Osiedlowa zastosowane są: <b>(żarówki sodowe WLS-150W)</b>
-------	--------	---

7 szt. Lamp sodowych w miejscowości  
Stawki

Wyrys z mapy  
Skala 1:2000

Województwo: kujawsko-pomorskie  
Powiat: aleksandrowski

Jednostka ewidencyjna: Gmina Aleksandrów Kujawski  
Obręb: STAWKI




Cel wydruku: Oświetlenie Lampy Sodowe  
Sporządził(a): Szymon Brzeziński, dnia: 22.12.2020 r.

Obręb	Konradowo	4 x lampy droga Gminna zastosowane są: <b>(żarówki sodowe WLS-150W)</b>
-------	-----------	---


Wrys z mapy  
Skala 1:1000

Województwo: kujawsko-pomorskie  
Powiat: aleksandrowski  
Jednostka ewidencyjna: Gmina Aleksandrów Kujawski  
Obręb: STAWKI

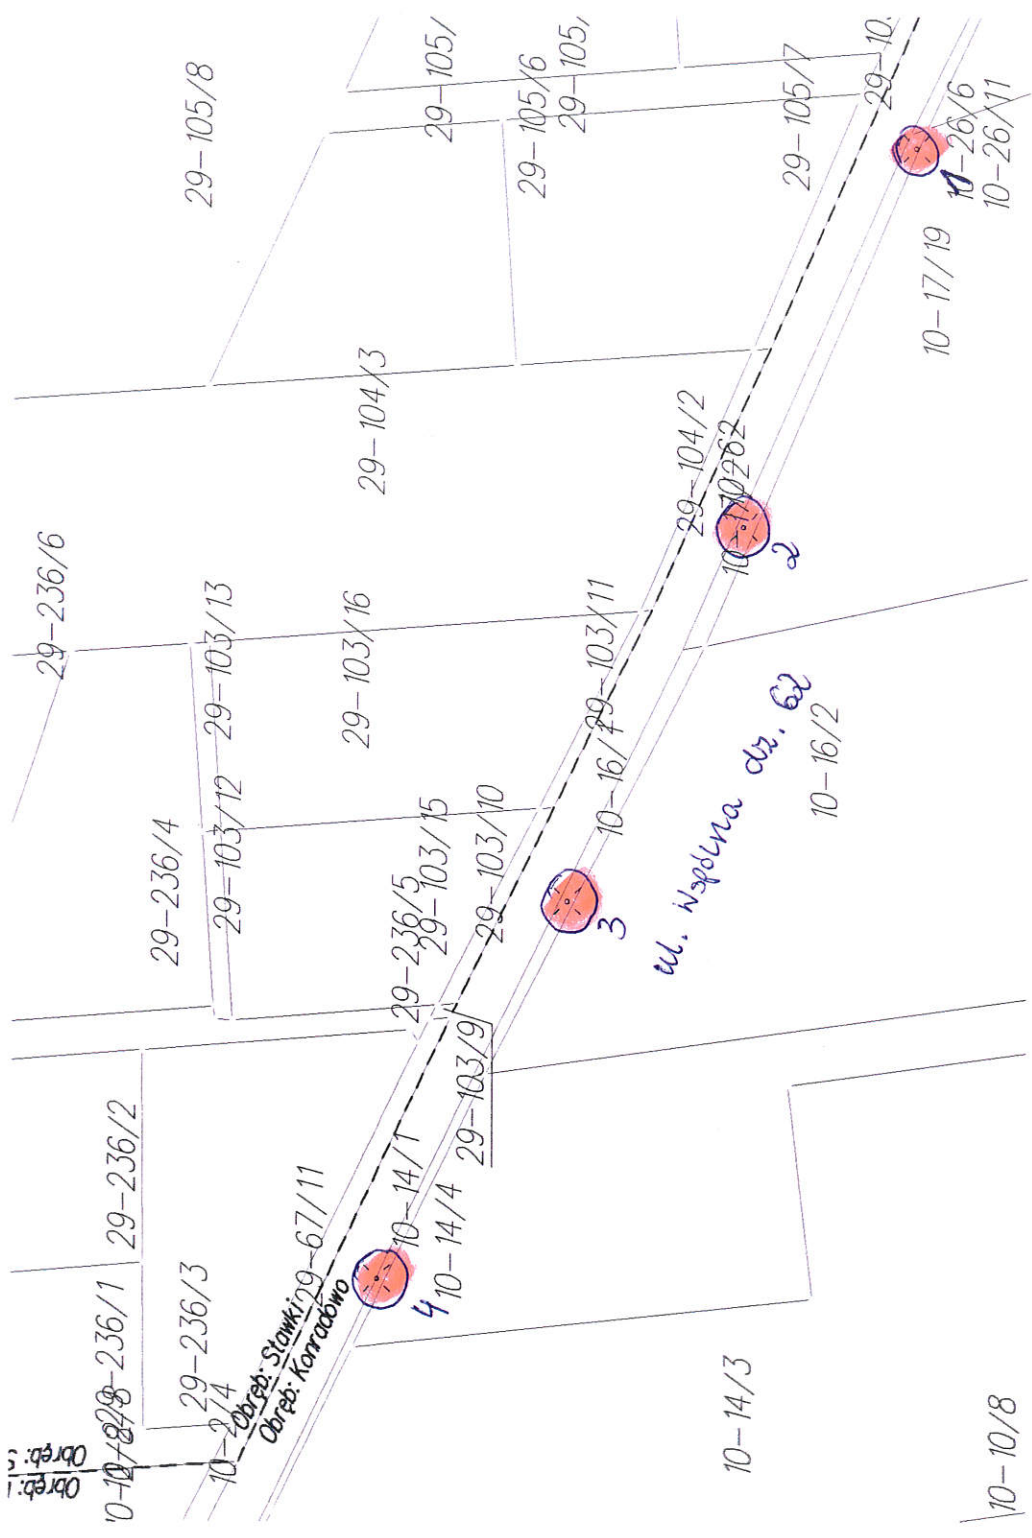

Cel wydruku: Oświetlenie lampy sodowe  
Sporządził(a): Szymon Brzeziński, dnia: 02.02.2021 r.

Obręb	Zduny	1 x lampa przy posesji nr. 26, droga powiatowa NR 2530C zastosowane są: <b>(żarówki sodowe WLS-150W)</b> 1 x lampa przy posesji nr. 27 zastosowane są: <b>(żarówki sodowe WLS-150W)</b> <b>(żarówki</b>
-------	-------	--

Skala 1:500


Województwo: kujawsko-pomorskie

Powiat: aleksandrowski 4-45/RVb

Jednostka ewidencyjna: Gmina Aleksandrów Kujawski

Obręb: ZDUNY


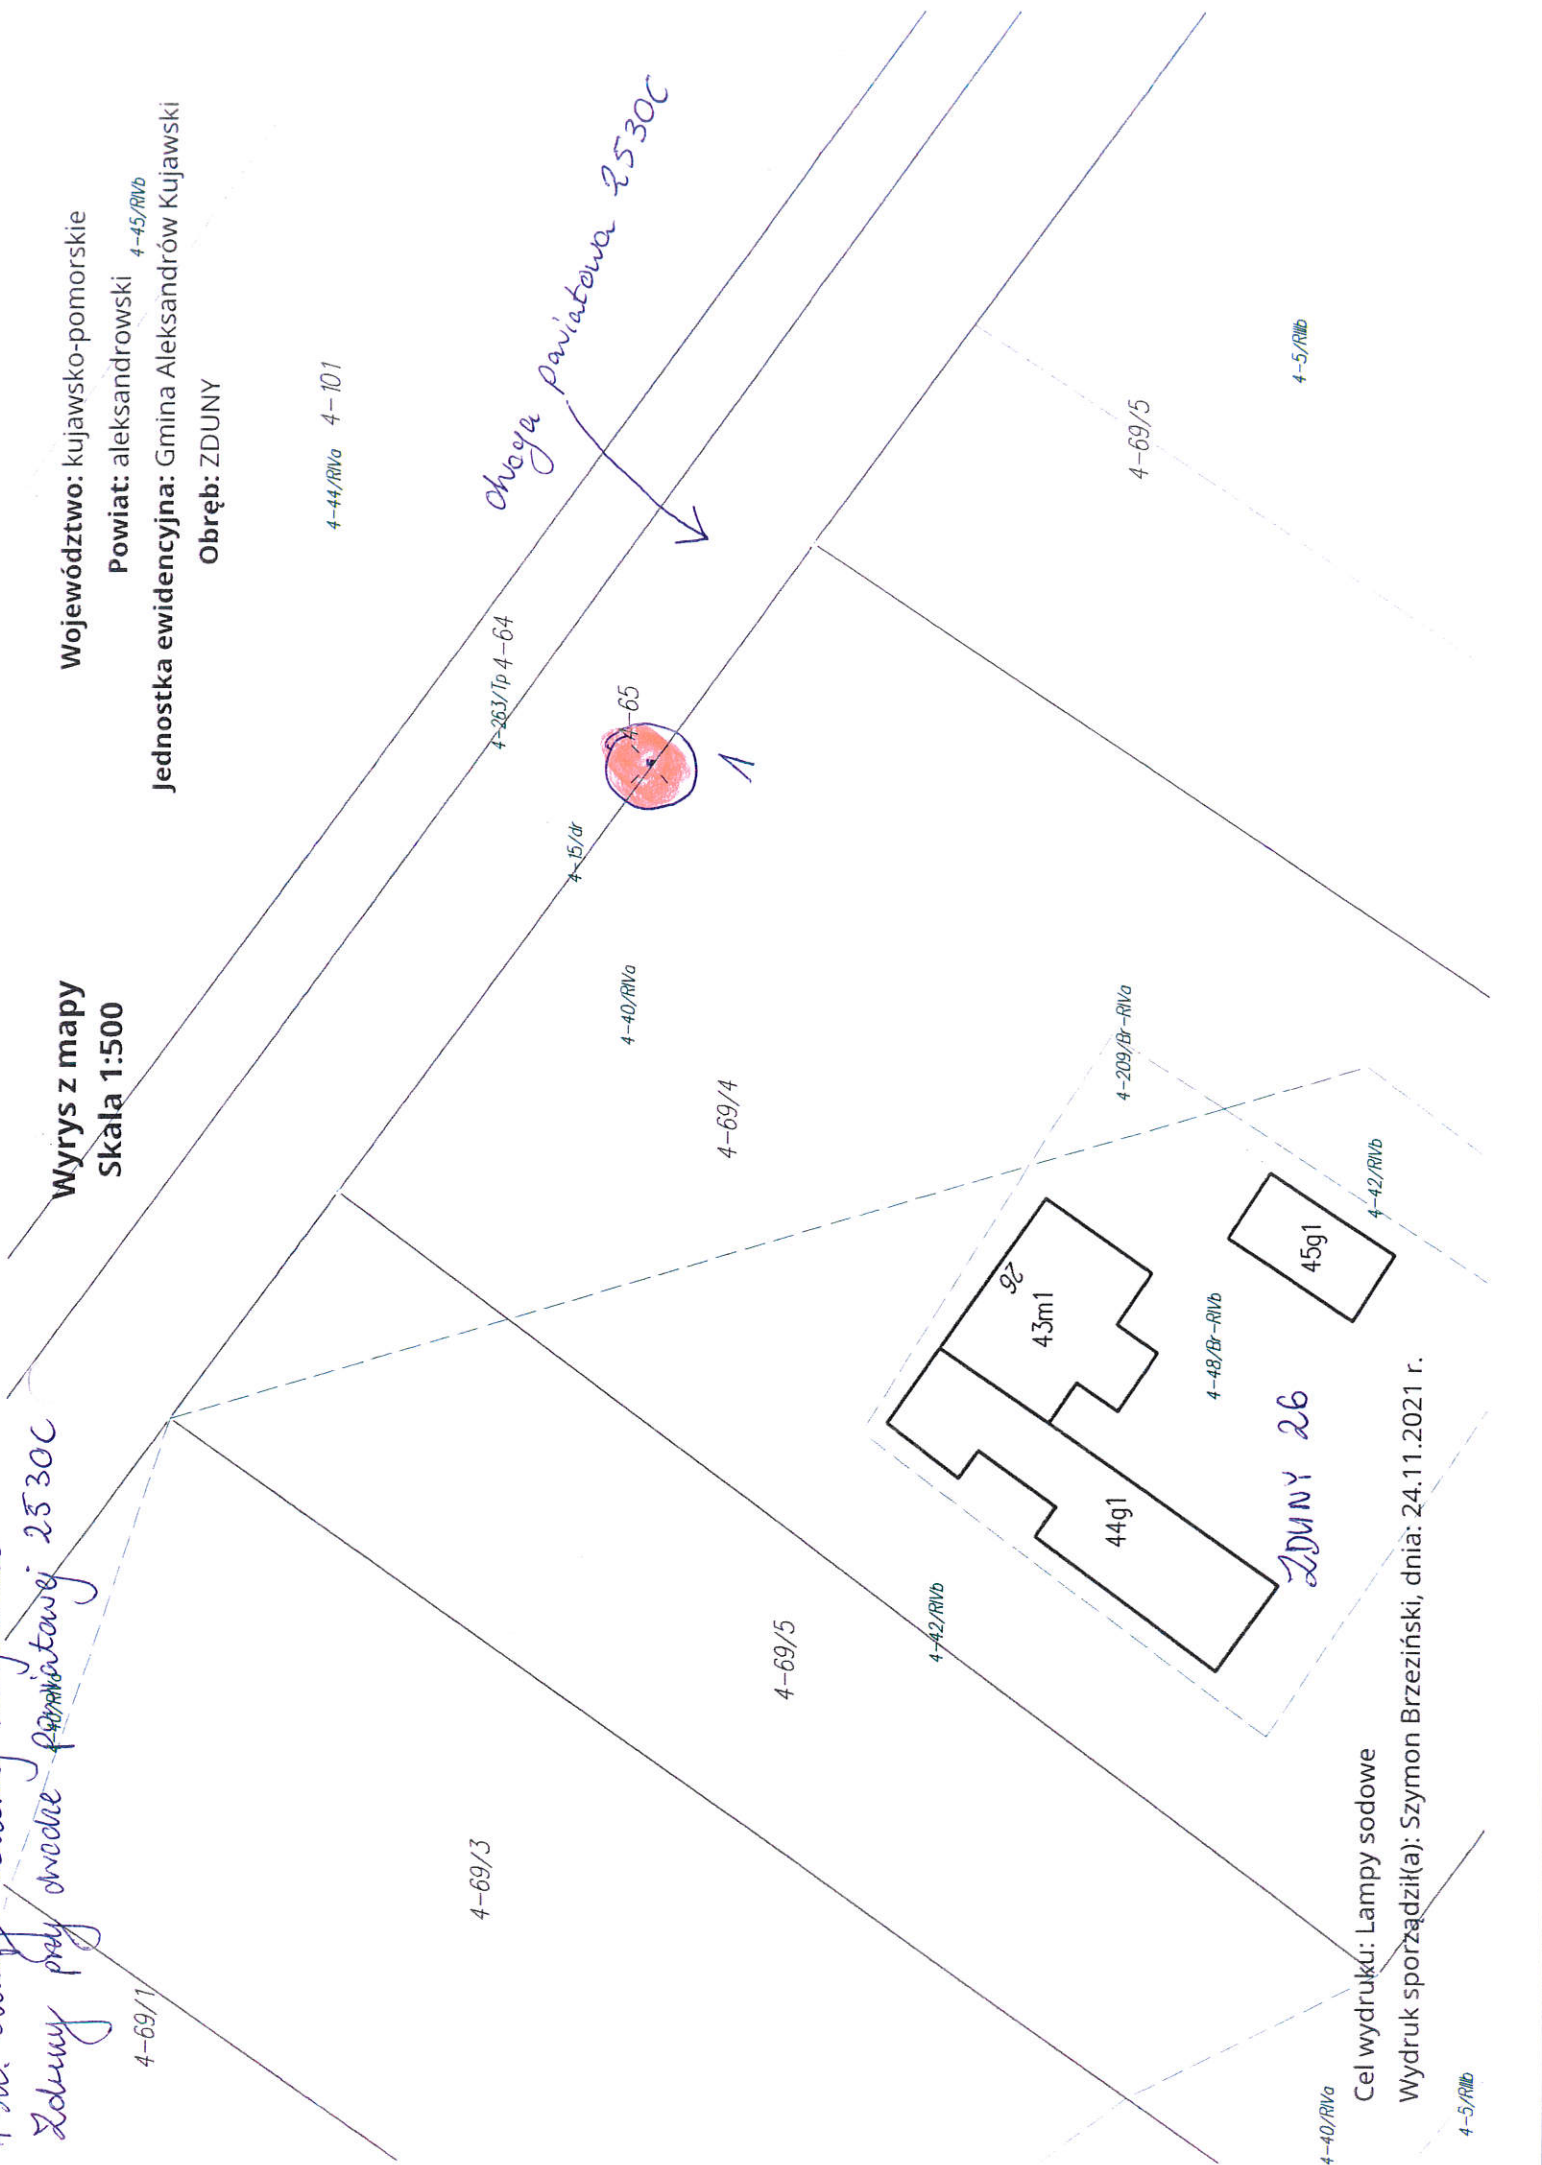

Cel wydruku: Lampy sodowe


Wydruk sporządził(a): Szymon Brzeziński, dnia: 24.11.2021 r.

4-5/RVb

1 szt. lamp sodowych  
miejscowość Zduny

Mapa w skali 1:1000

Jednostka ewidencyjna: Gmina Aleksandrów Kujawski  
Obręb: ZDUNY

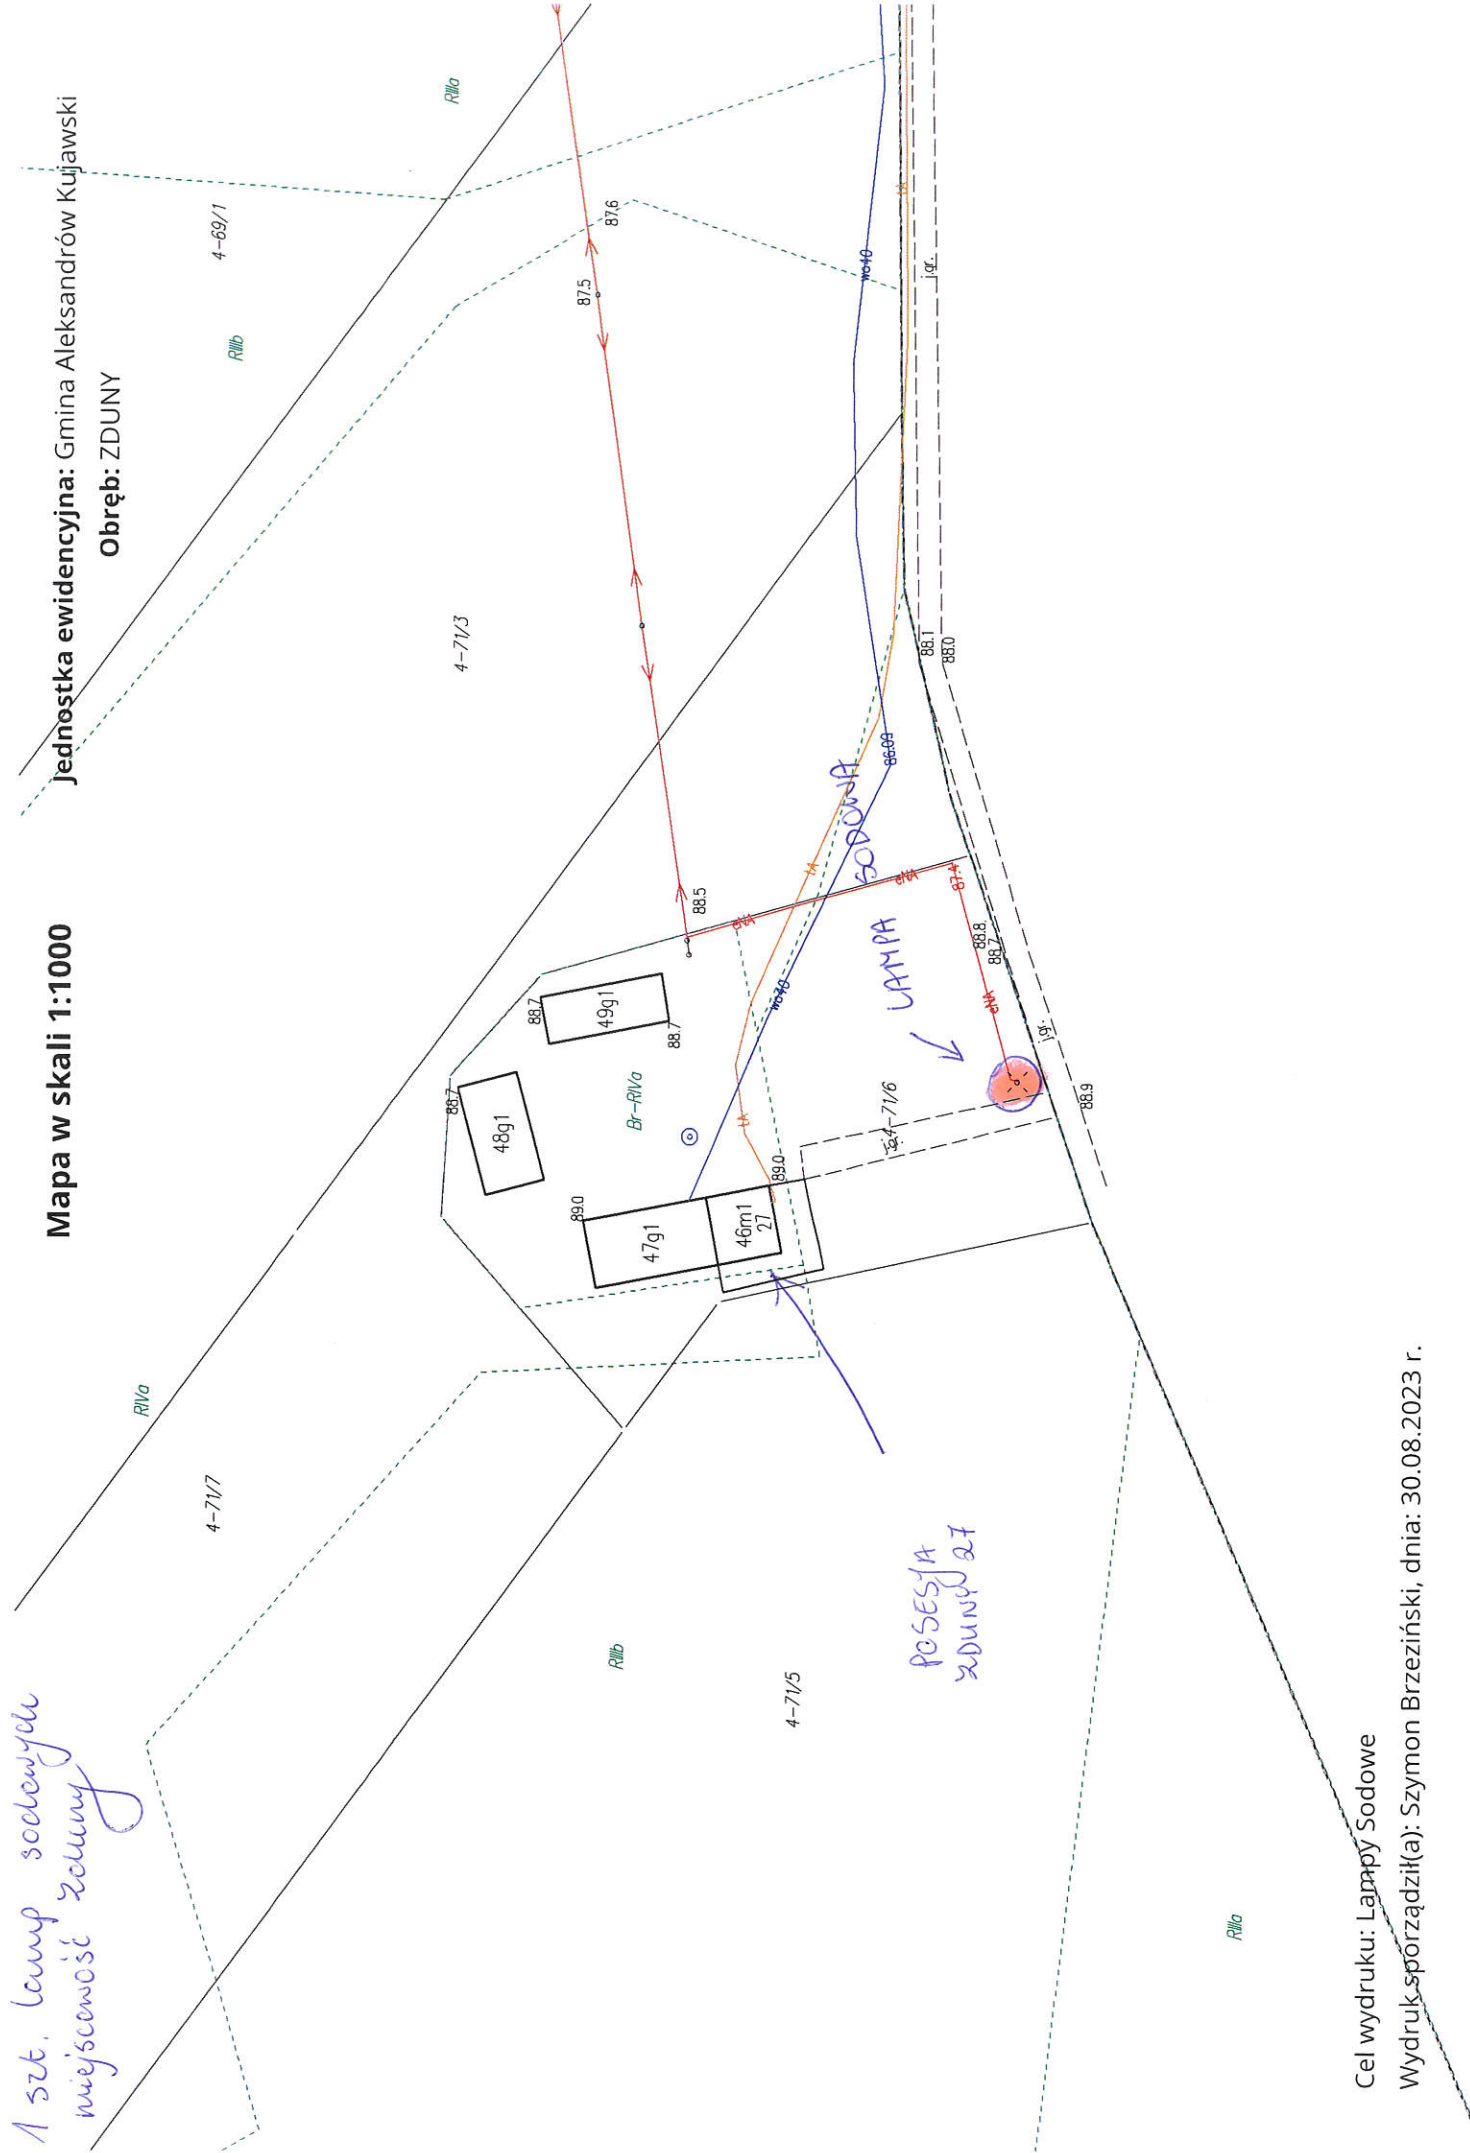

POSESJA  
ZDUNY 27

Cel wydruku: Lampy Sadowe  
Wydruk sporządził(a): Szymon Brzeziński, dnia: 30.08.2023 r.




Obręb	Przybranowo	22 x lampy droga wewnętrzna na osiedlu zastosowane są: <b>(żarówki sodowe WLS-100W)</b>
-------	-------------	---

22 szt. Lamp sodowych w miejscowości  
Przybranowo (osiedle bloków)

Wyrys z mapy  
Skala 1:1000

Województwo: kujawsko-pomorskie  
Powiat: aleksandrowski  
Jednostka ewidencyjna: Gmina Aleksandrów Kujawski  
Obręb: PRZYBRANOWO

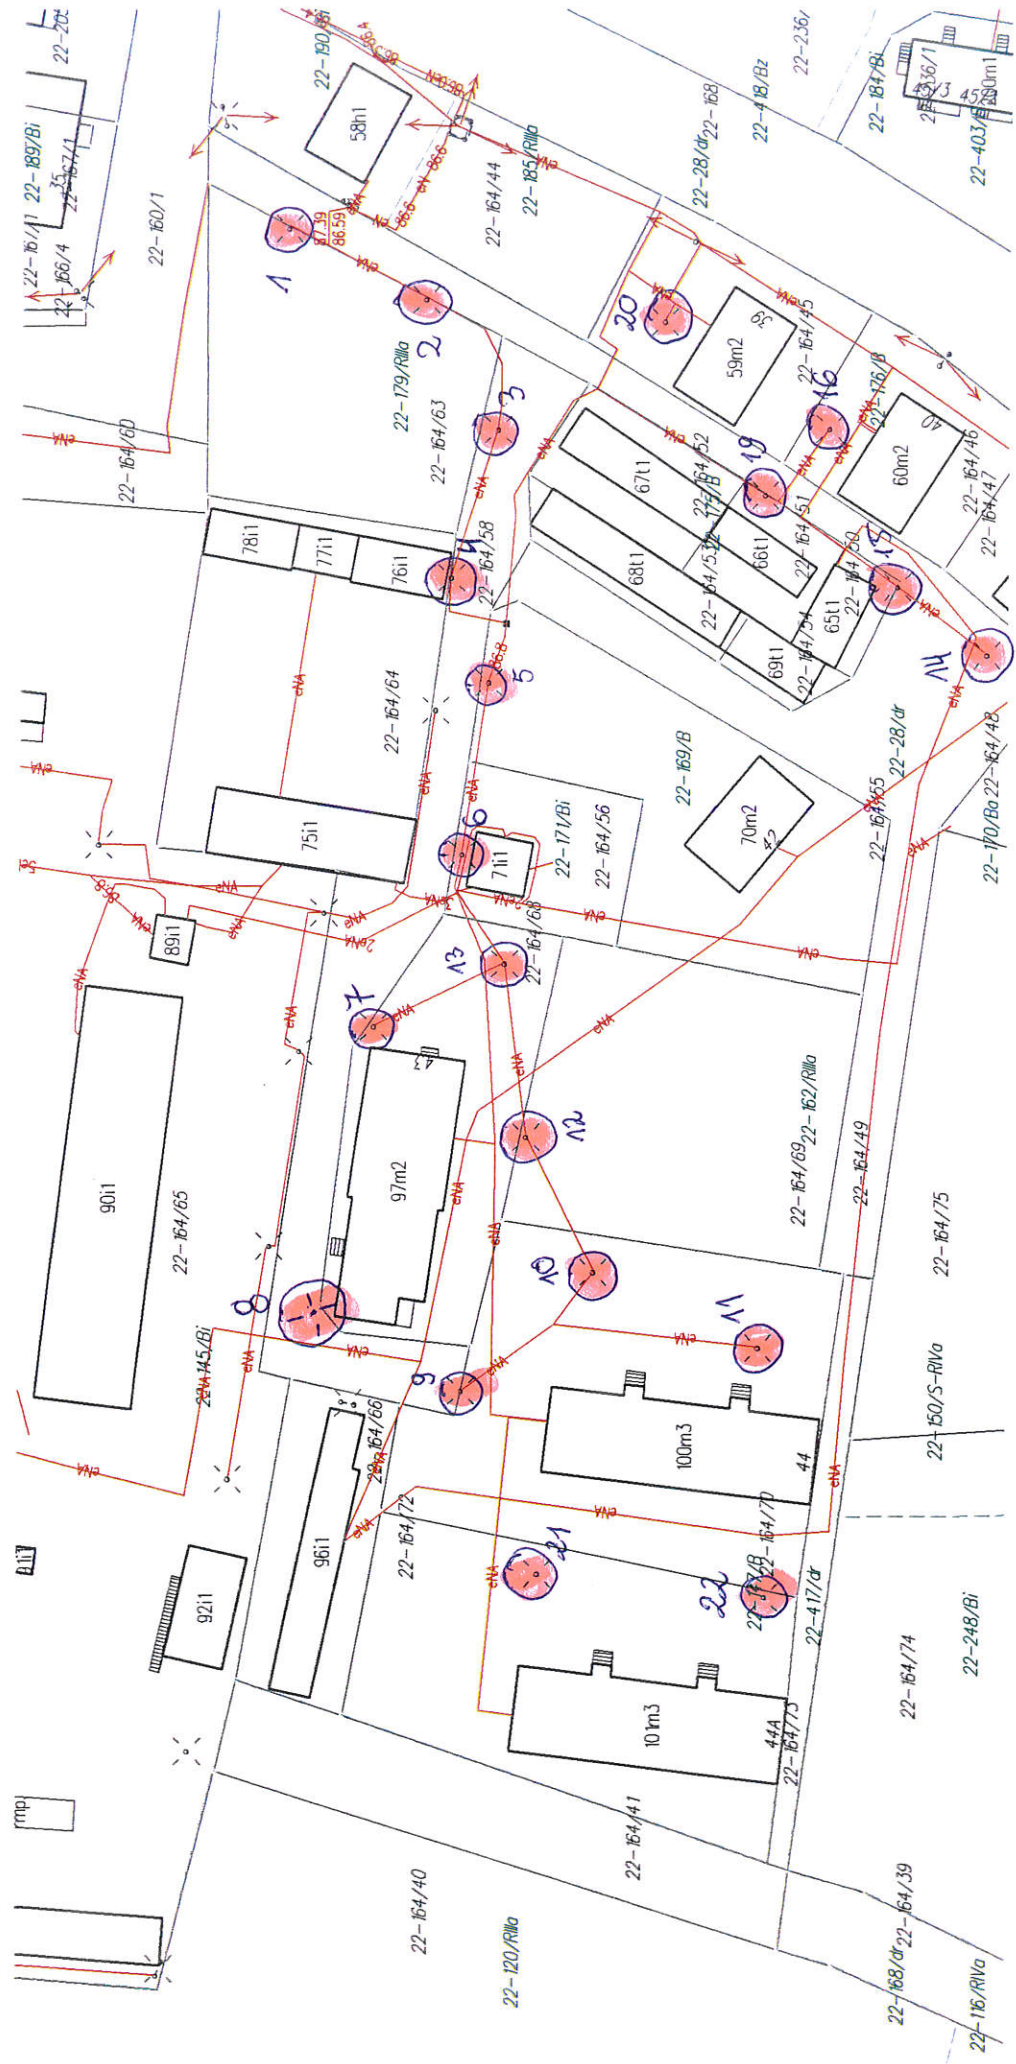

Cel wydruku: Lampy sodowe  
Wydruk sporządził(a): Szymon Brzeziński, dnia: 24.11.2021 r.

Obręb	Odolion	23 x lampy ul. Krokusowa, Okrężna, Sosnowa zastosowane są: <b>(żarówki sodowe WLS-150W)</b> 5 x lamp droga Gminna dz. 124/18, a także ul. Świerkowa zastosowane są: <b>(żarówki sodowe WLS-150W)</b>
-------	---------	---

Odolion, ul. Chwałca, ul. Krokusowa, ul. ...

Wyrzys z mapy  
Skala 1:2000

Województwo: kujawsko-pomorskie  
Powiat: aleksandrowski  
Jednostka ewidencyjna: Gmina Aleksandrów Kujawski  
Obręb: ODOLION



Cel wydruku: Oświetlenie Lampy Sodowe  
Sporządził(a): Szymon Brzeziński, dnia: 22.12.2020 r.




Obręb	Różno-Parcele	3 x lampy ul. Akcyjowa zastosowane są: <b>(żarówki sodowe WLS-150W)</b> 8 x lamp ul. Liliowa zastosowane są: <b>(żarówki sodowe WLS-150W)</b> 9 x lamp ul. Krokusowa zastosowane są: <b>(żarówki sodowe WLS-150W)</b> 9 x lamp ul. Konwaliowa zastosowane są: <b>(żarówki sodowe WLS-150W)</b>
-------	---------------	---



Skala 1:1000

Województwo: kujawsko-pomorskie  
Powiat: aleksandrowski  
Jednostka ewidencyjna: Gmina Aleksandrów Kujawski  
Obręb: ROŻNO-PARCELE

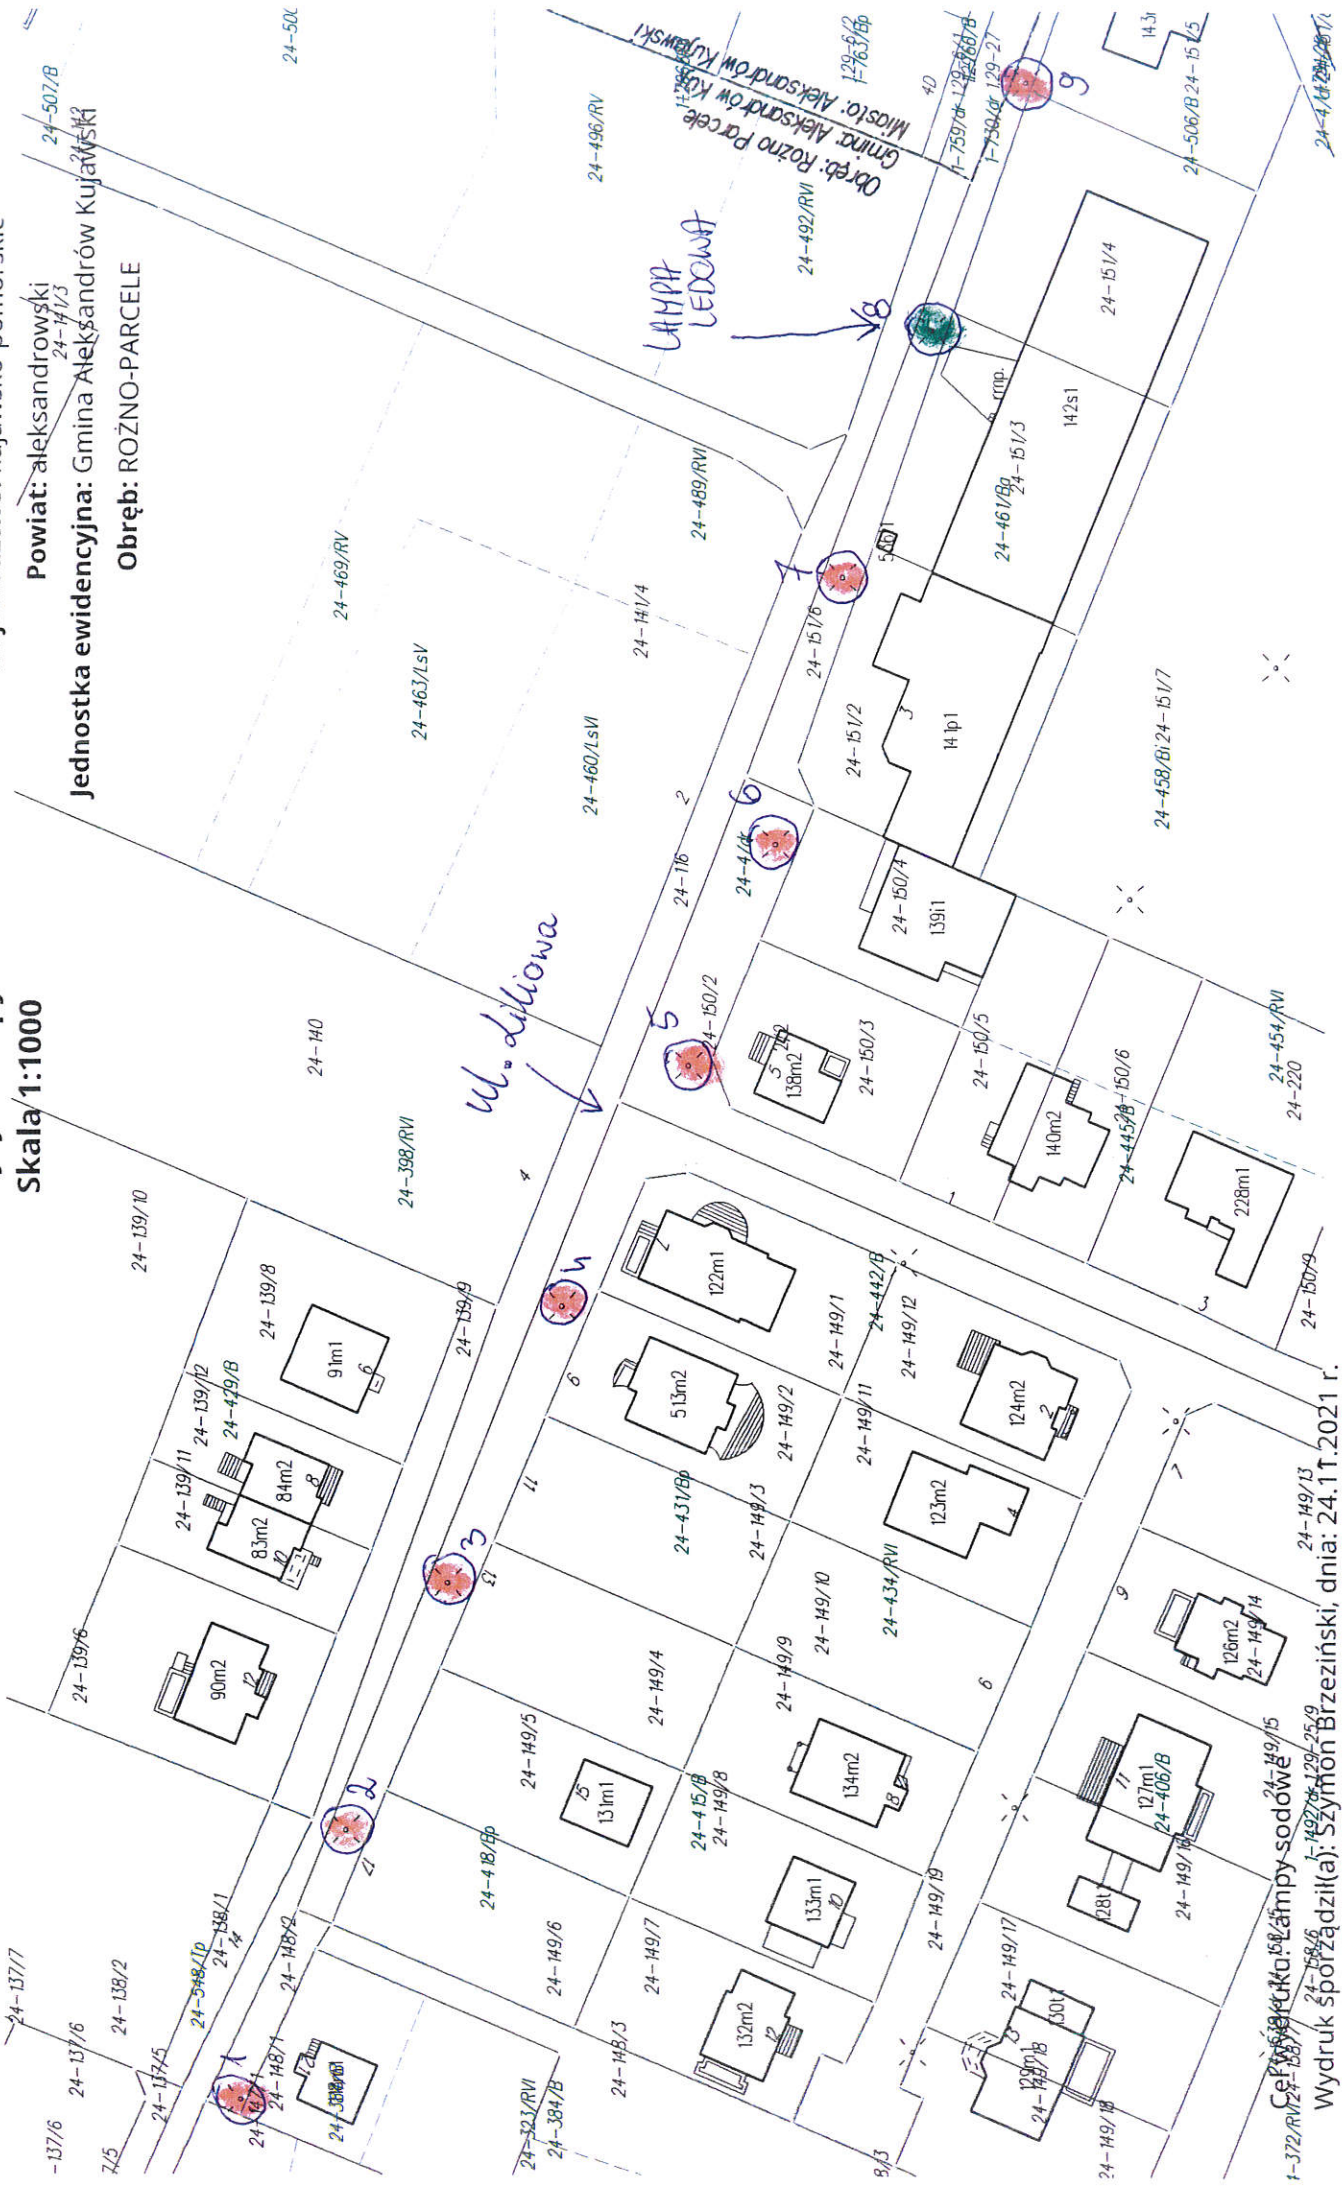

Cef. 149/15  
Lampy sodowe  
Wydruk sporządził(a): Szymon Brzeziński, dnia: 24.11.2021 r.





9 szt. Lamp sodowych w miejscowości  
Rożno - Parcele, ul. Kennaliova


Wyrys z mapy  
Skala 1:2000

Województwo: kujawsko-pomorskie

Powiat: aleksandrowski

Jednostka ewidencyjna: Gmina Aleksandrów Kujawski

Obręb: ROŻNO-PARCELE

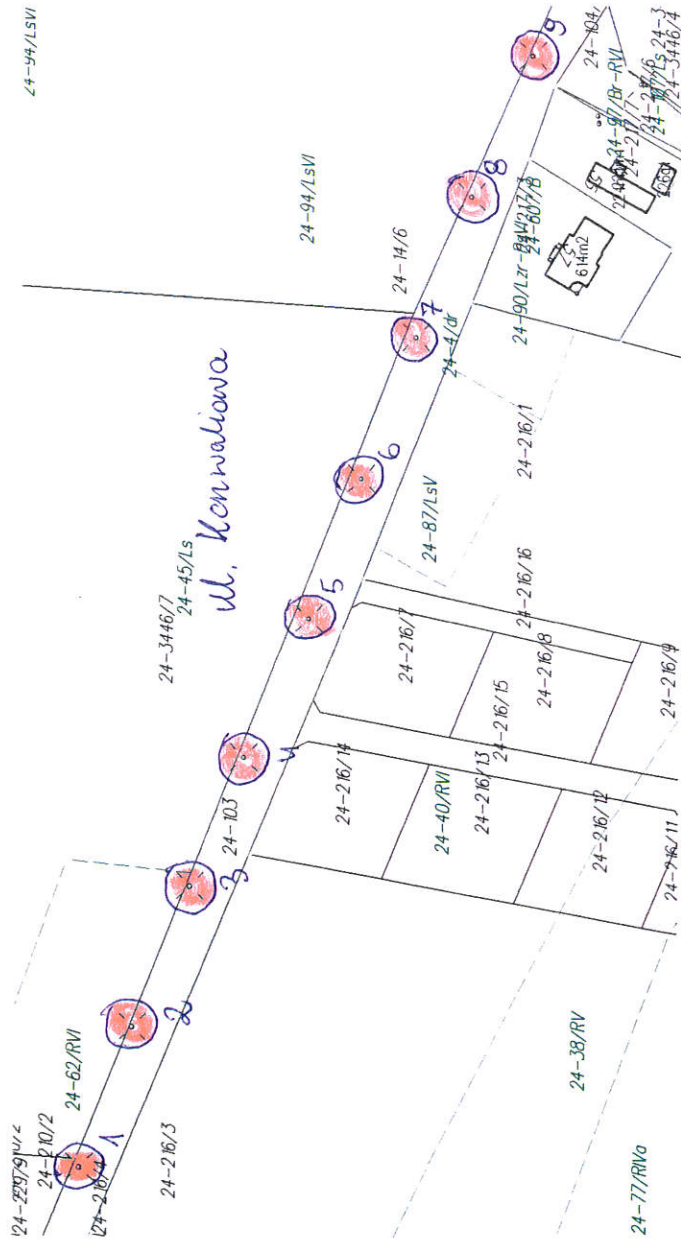

Cel wydruku: Lampy sodowe

Wydruk sporządził(a): Szymon Brzeziński, dnia: 24.11.2021 r.

Obręb	Ostrowąs	22 x lampy Bulwary nad jeziorem w Ostrowąsie zastosowane są: <b>żarówek LED o mocy 15W) a także (14 szt. metalo halogeny o mocy 80W)</b>	<b>(8 szt.</b>
-------	----------	---	----------------

22 szt. Lamp sodowych w miejscowości  
Ostrówas (oświetlenie jeziora)

Województwo: kujawsko-pomorskie


Powiat: aleksandrowski

Jednostka ewidencyjna: Gmina Aleksandrów Kujawski

Obręb: OSTROWAS

Wyrys z mapy

Skala 1:2000

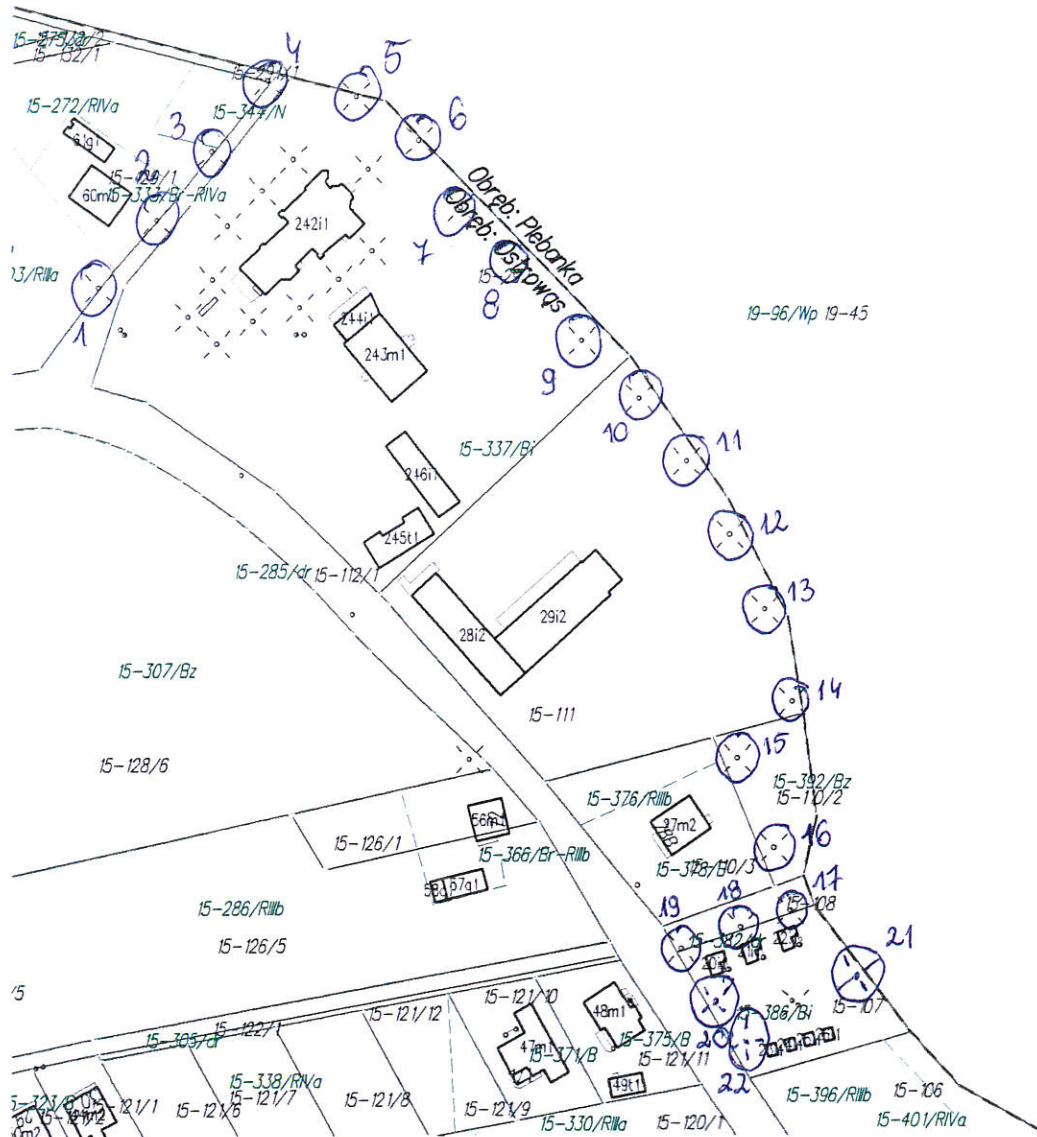

Cel wydruku: Lampy sodowe

Wydruk sporządził(a): Szymon Brzeziński, dnia: 24.11.2021 r.